







B.T.H Technolight Częstochwa ul. Czarnieckiego 32		Technolight
OBIEKT: Oświetlenie drogowe zasilane ze stacji transformatorowej		
TEMAT: Modernizacja oświetlenia drogowego LED na terenie gminy Poraj		
Projektował	mgr inż. Jan Kosiński UAN-VIII.7342/156/94	
Inwestor	Gmina Poraj	
Skala	Rys. nr 25 Schemat poglądowy rozmieszczenia opraw oświetleniowych na linii napowietrznej NN	
		07.2018r.

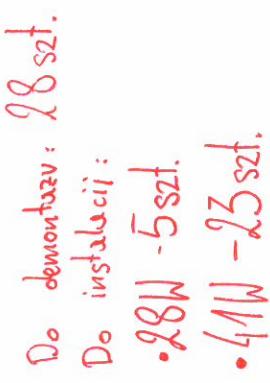

B.T.H Technolight Częstochowa ul. Czarnieckiego 32		Technolight	
OBIEKT: Oświetlenie drogowe zasilanie ze stacji transformatorowej			
TEMAT: Modernizacja oświetlenia drogowego LED na terenie gminy Poraj			
Projektował		mgr inż. Jan Kostrzanowski UAN-VIII-7342/156/94	
Inwestor		Gmina Poraj	
Skala c/p	Schemat poglądowy rozmieszczenia opraw oświetleniowych na linii napowietrznej 10kV		
		07.2018r.	

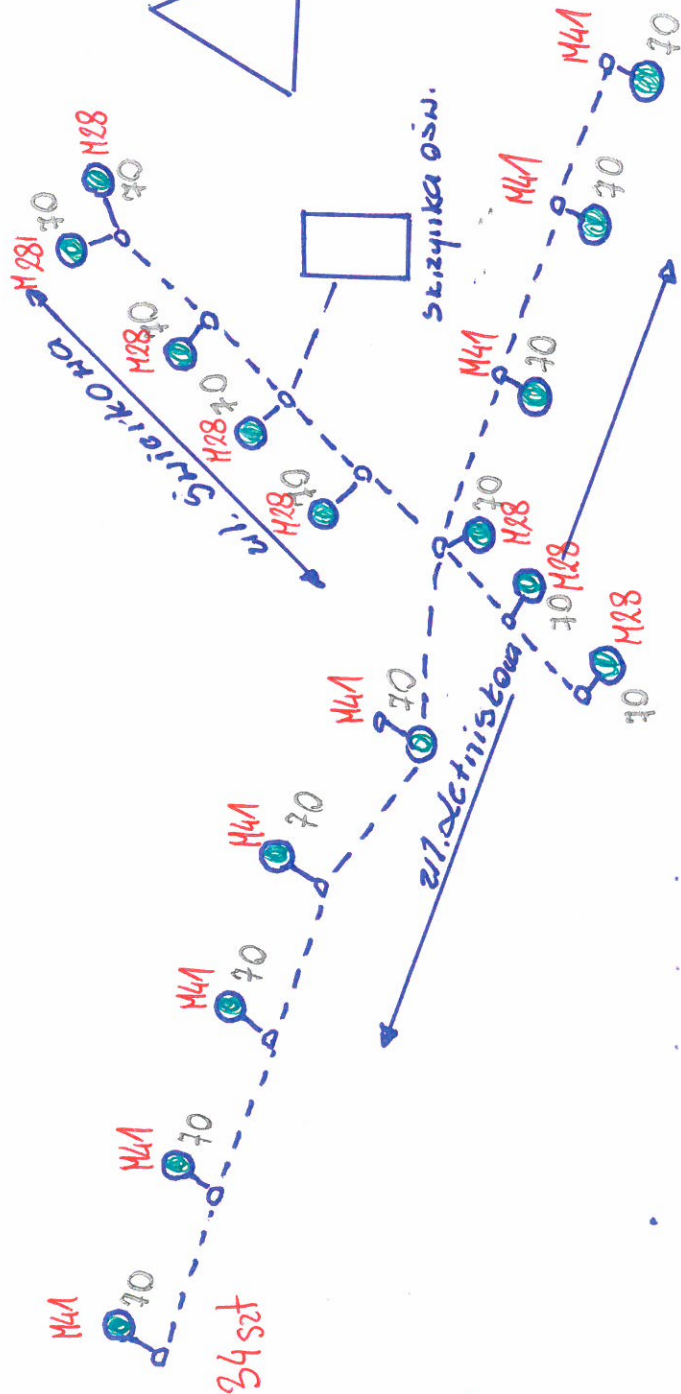

S-999 ostrony

34 szt

Do demontażu:

Do instalacji:

• 28W → 8 szt.

• 41W - 26 szt.


stacja ośn.



ul. Jurajska


S41

B.T.H Technolight Częstochwa ul. Czarnieckiego 32	Technolight
OBIEKT: Oświetlenie drogowe zasilanie ze stacji transformatorowej	
TEMAT: Modernizacja oświetlenia drogowego LED na terenie gminy Poraj	
mgr inż. Jan Kostrzanowski	
Projektował	UAN-VIII-7342/156/94
Investor	Gmina Poraj
Skala	Schemat poglądowy rozmieszczenia opraw oświetleniowych na linii napowietrznej aN
	07.2018r.

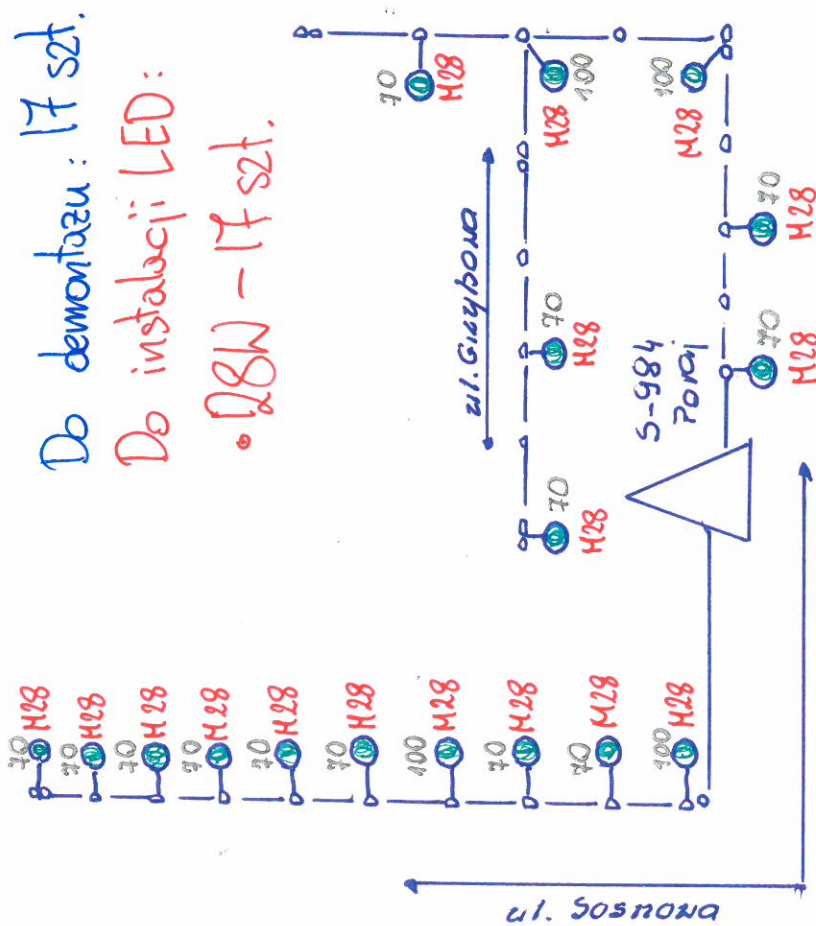


B.T.H Technolight Częstochwa ul. Czarnieckiego 32		Technolight
OBIEKT: Oświetlenie drogowe zasilane ze stacji transformatorowej		
TEMAT: Modernizacja oświetlenia drogowego LED na terenie gminy Poraj		
Projektował	mgr inż. Jan Kozłowski UAN-VIII-7342/156/94	
Inwestor	Gmina Poraj	
Skala "1"	Rys. nr 25 Schemat poglądowy rozmieszczenia opraw oświetleniowych na linii napowietrznej TN	
		07.2018r.




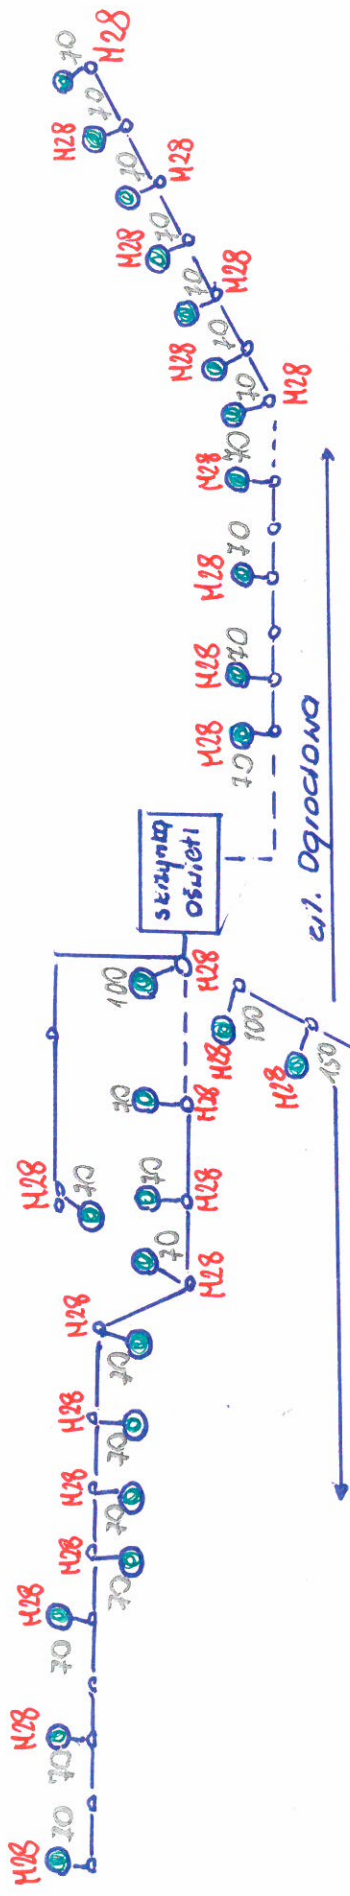

Do demontażu: 59 szt.  
 Do instalacji LED:  
 • 28W - 59 szt.

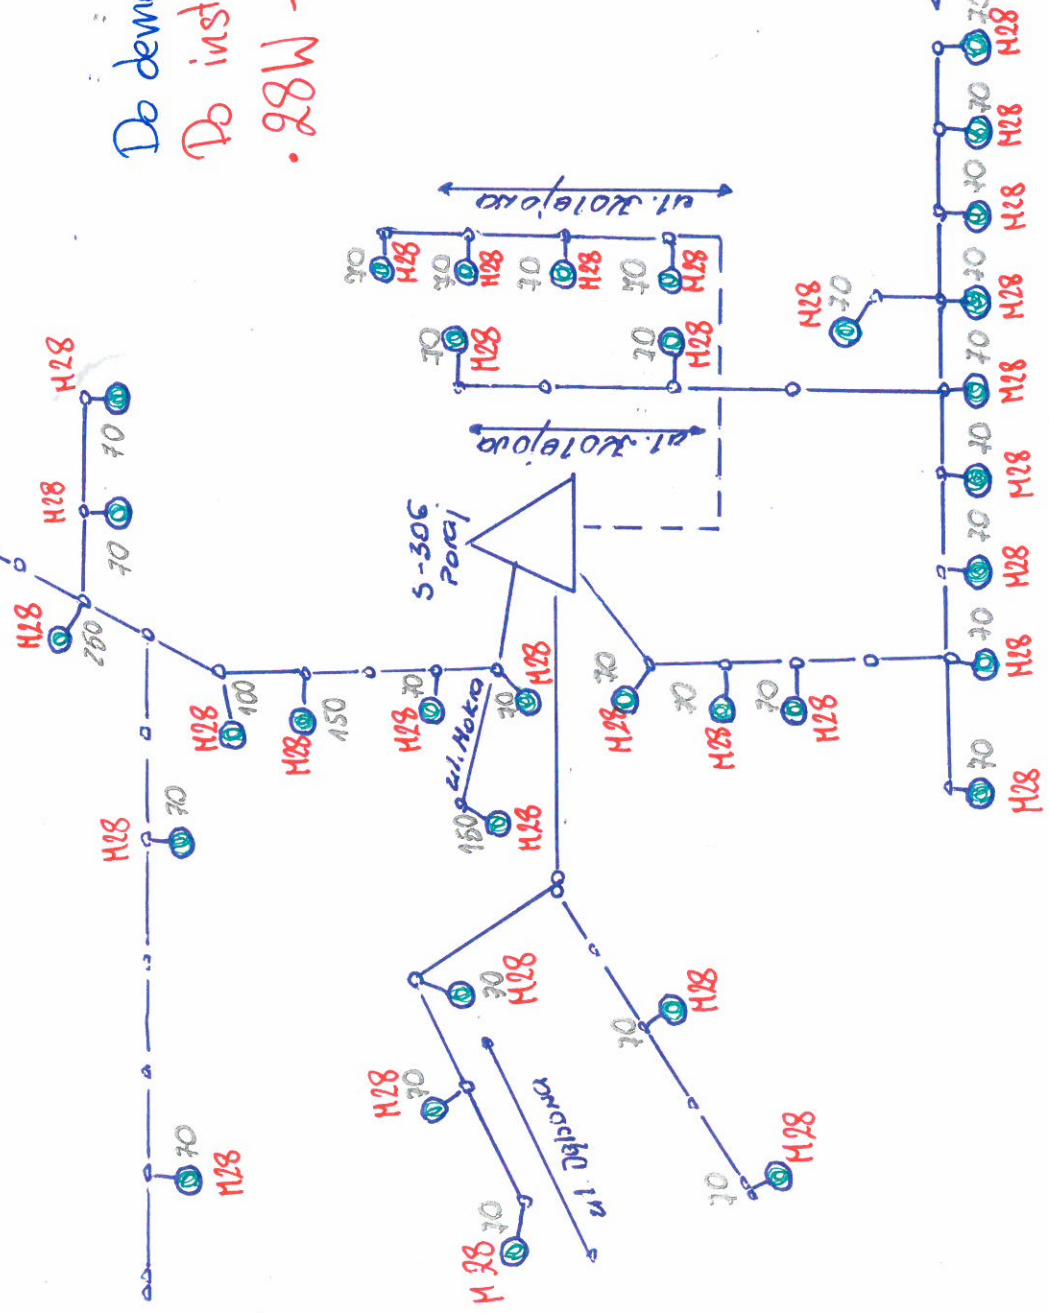

B.T.H Technolight Częstochwa ul. Czarnieckiego 32		Technolight
OBIEKT: Oświetlenie drogowe zasilane ze stacji transformatorowej		
TEMAT: Modernizacja oświetlenia drogowego LED na terenie gminy Poraj		
Investor	Gmina Poraj	
Skala	Rys. nr 25 Schemat poglądowy rozmieszczenia opraw oświetleniowych na linii napowietrznej 10kV	
	07.2018r.	

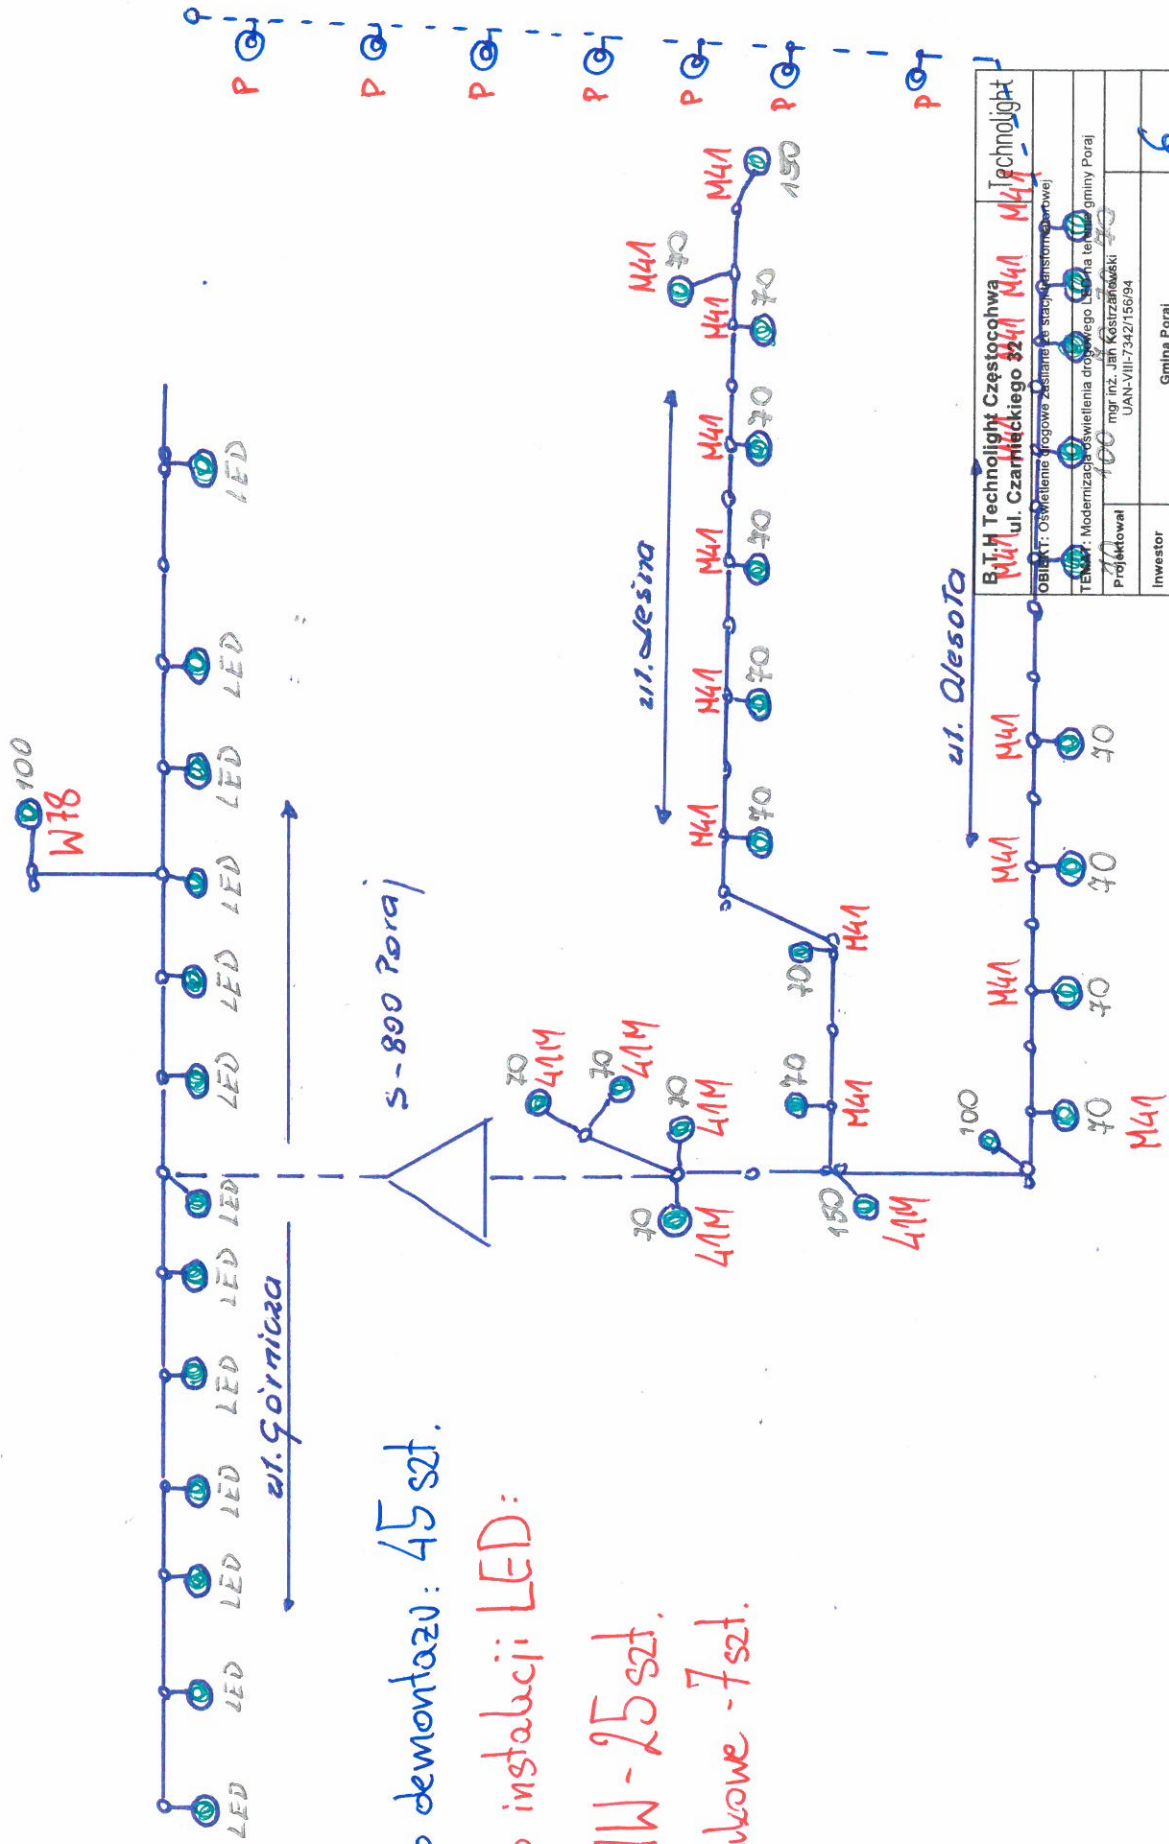

Do demontażu: 45 szt.


Do instalacji LED:

• 41W - 25 szt.

• Parkowe - 7 szt.


B.T.H Technolight Częstochwa	
ul. Czarnieckiego 3241 M41 Technolight	
OBIEKT: Oświetlenie drogowe zasilane ze stacji transformatorowej	
TEMAT: Modernizacja oświetlenia drogowego L2 na terenie gminy Poraj	
Projektował	mgr inż. Jan Kostrzałowski
Investor	Gmina Poraj
Skala	1:1
Rys. nr 25 Schemat poglądowy rozmieszczenia opraw oświetleniowych na linii napowietrznej tn	
07.2018r.	



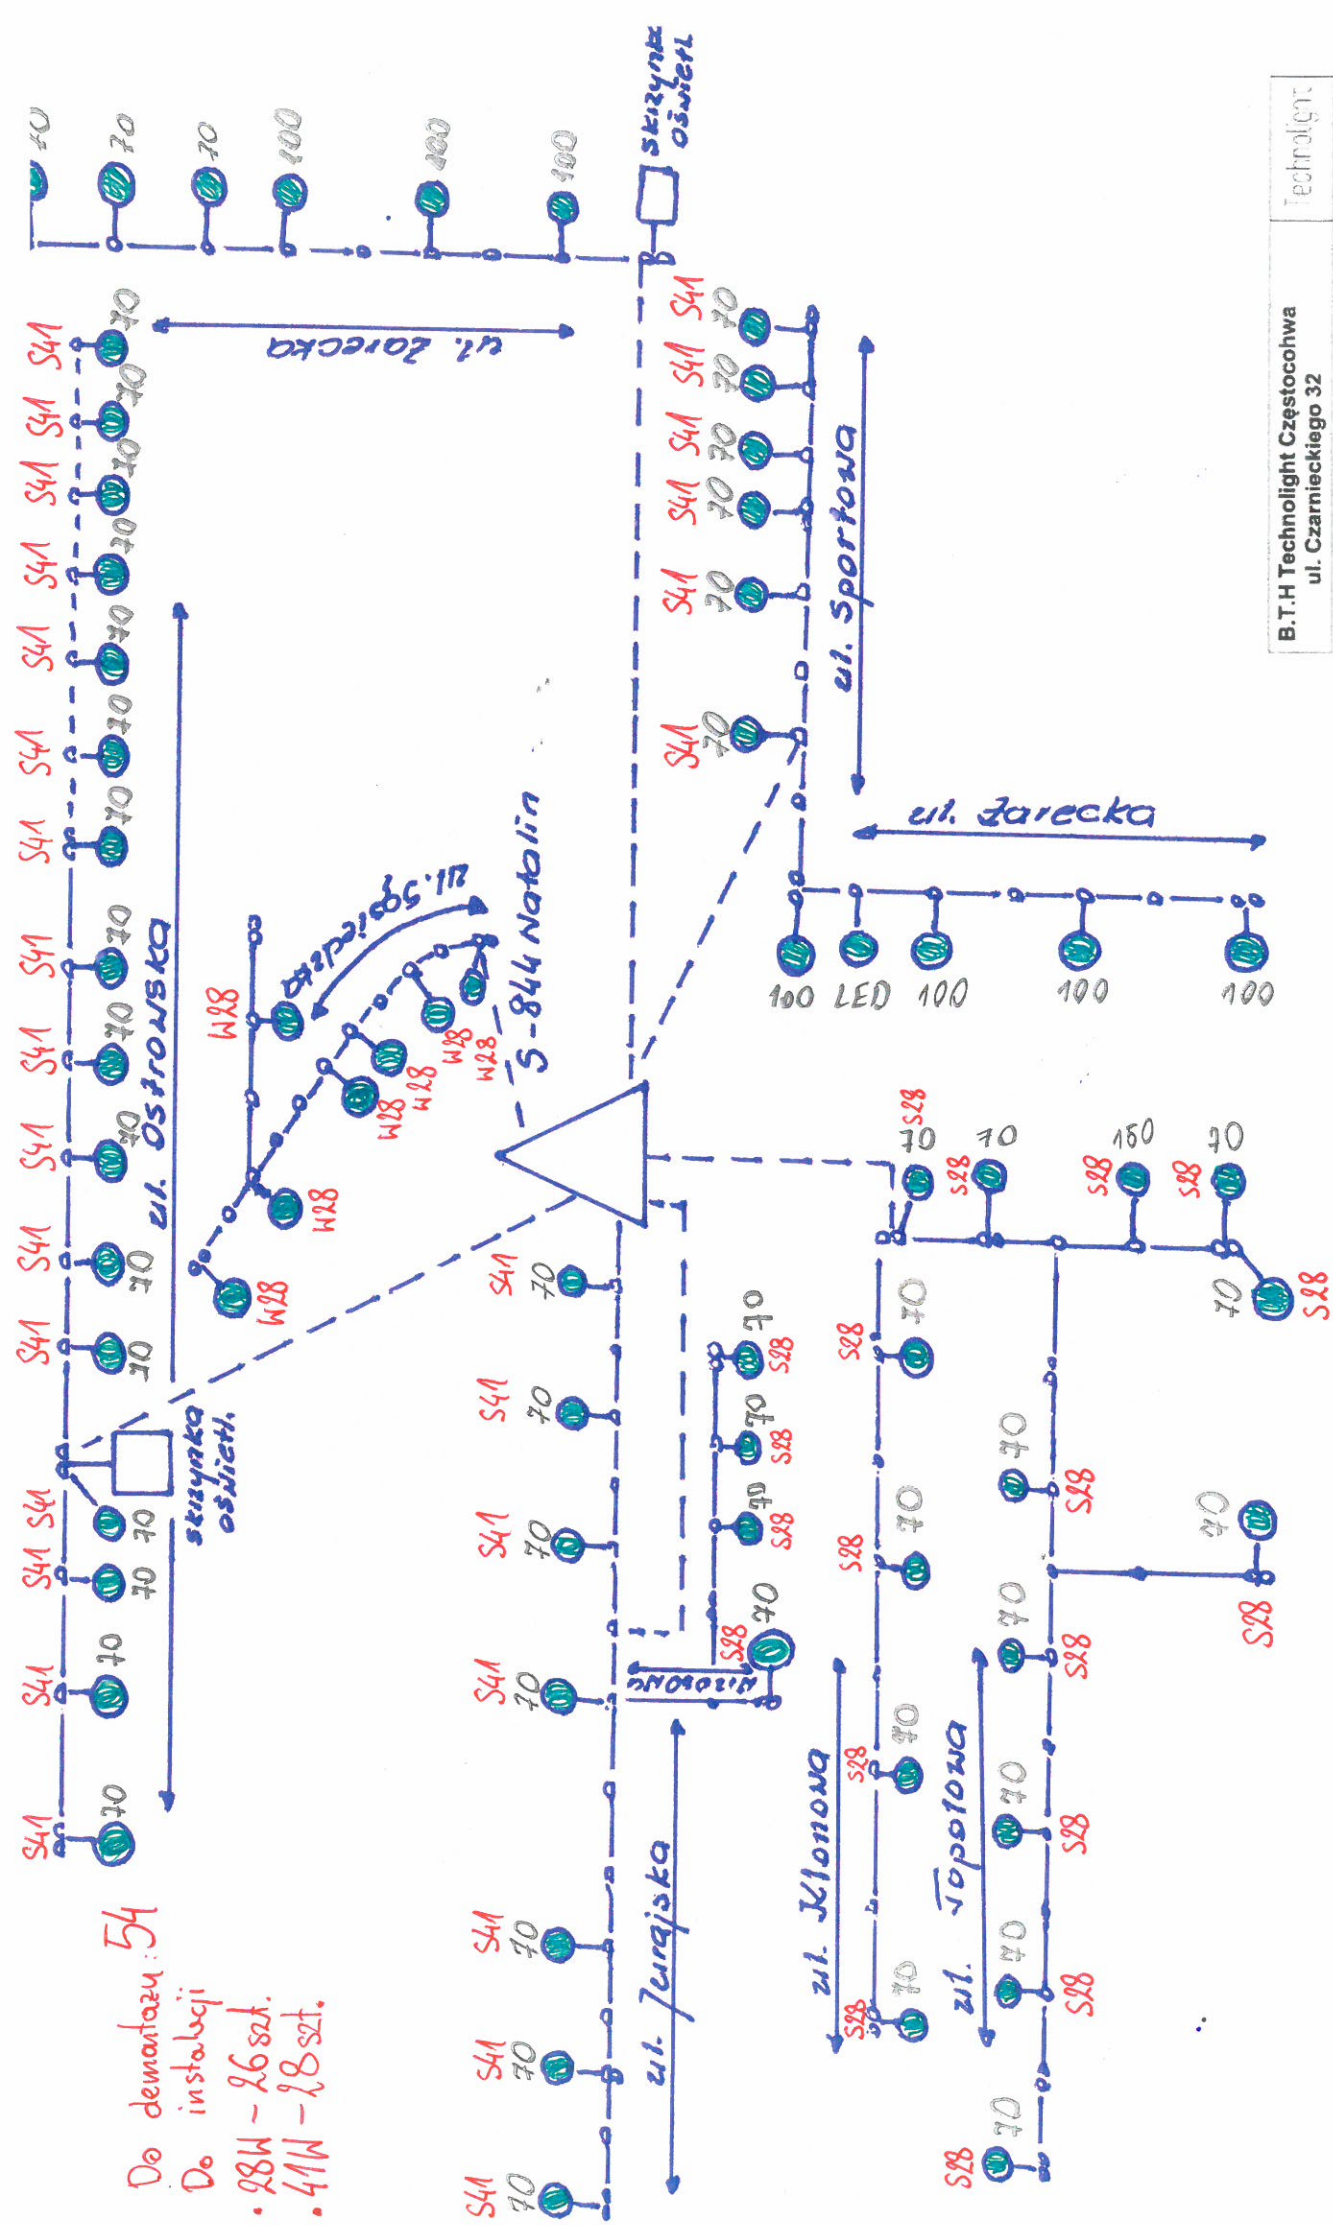





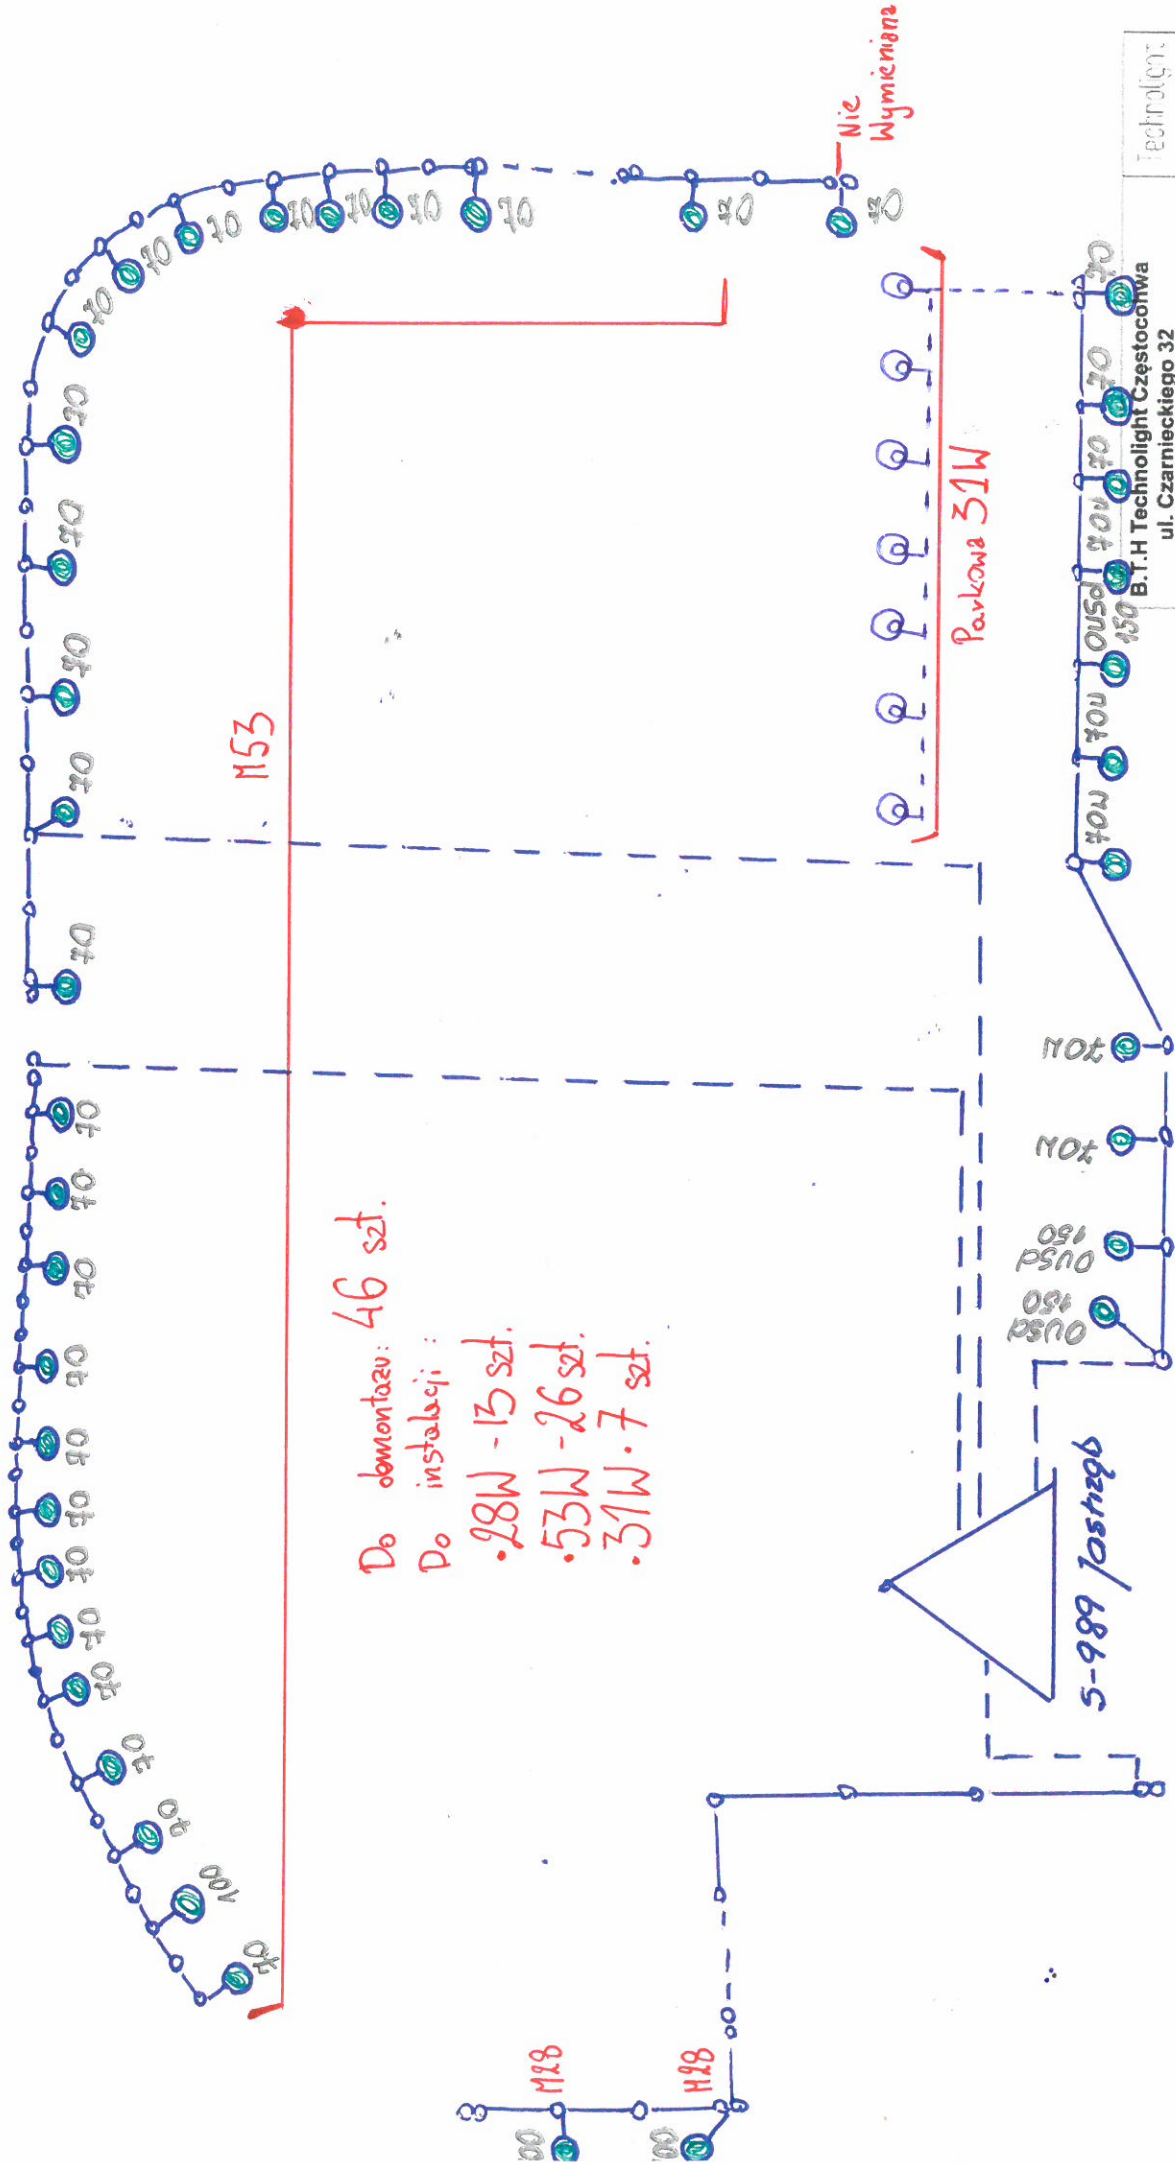

Technolight	
B.T.H Technolight Częstochwa ul. Czarnieckiego 32	
OBIEKT: Oświetlenie drogowe LED na terenie gminy Poraj mgr inż. Jan Kostrzanowski UAN-VIII-7342/156/04	
TEMA: Modernizacja oświetlenia drogowego LED na terenie gminy Poraj	
Projektował	mgr inż. Jan Kostrzanowski UAN-VIII-7342/156/04
Inwestor	Gmina Poraj
Skala	Schemat poglądowy rozmieszczenia opraw oświetleniowych na linii napowietrznej 10kV
	07.2018r.






M28

	<b>07.2018r.</b>	




Do demontażu: 14 szt  
 Do instalacji:  
 • 41W - 14 szt

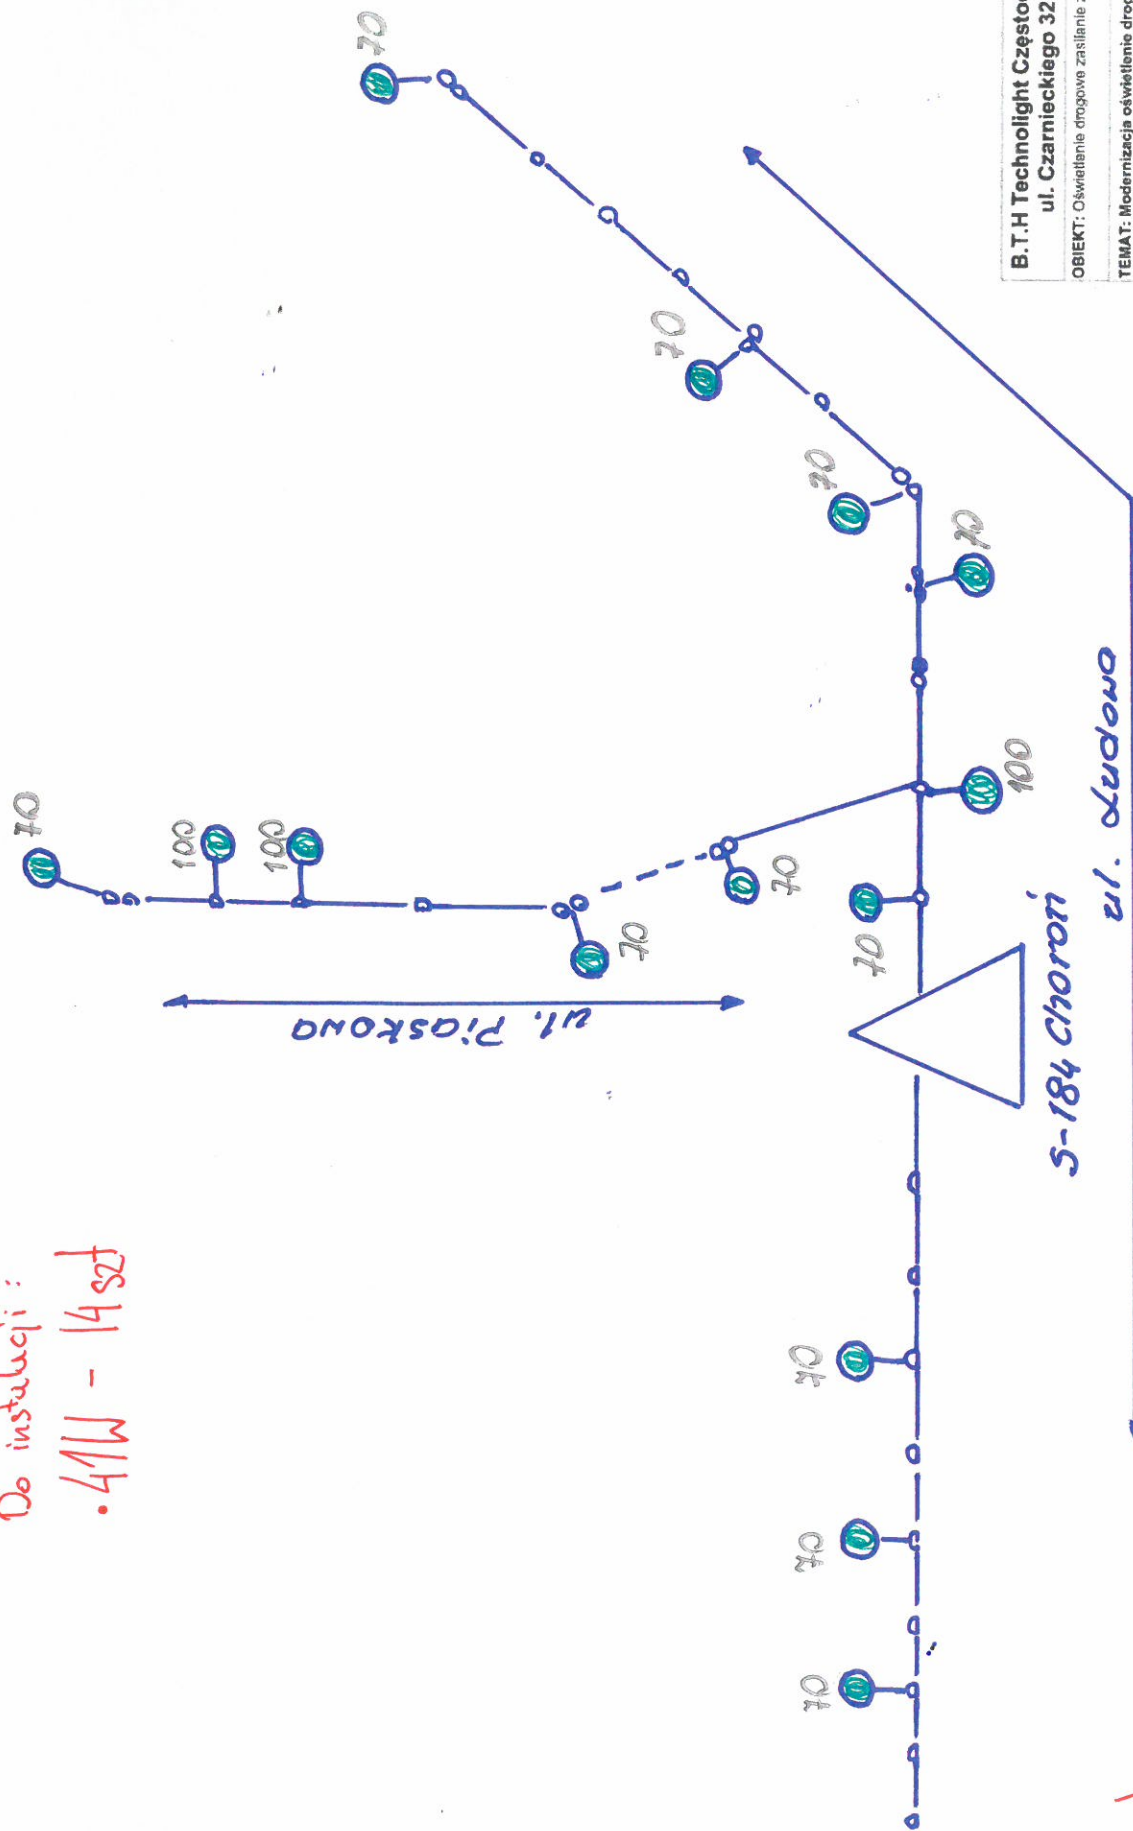

B.T.H Technolight Częstochwa ul. Czarnieckiego 32		Technolight
OBJEKT: Oświetlenie drogowe zasilanie ze stacji transformatorowej		
TEMAT: Modernizacja oświetlenia drogowego LED na terenie gminy Poraj		
Projektował	mgr inż. Jan Kosiński	
Investor	Gmina Poraj	
	07.2018r.	

M41

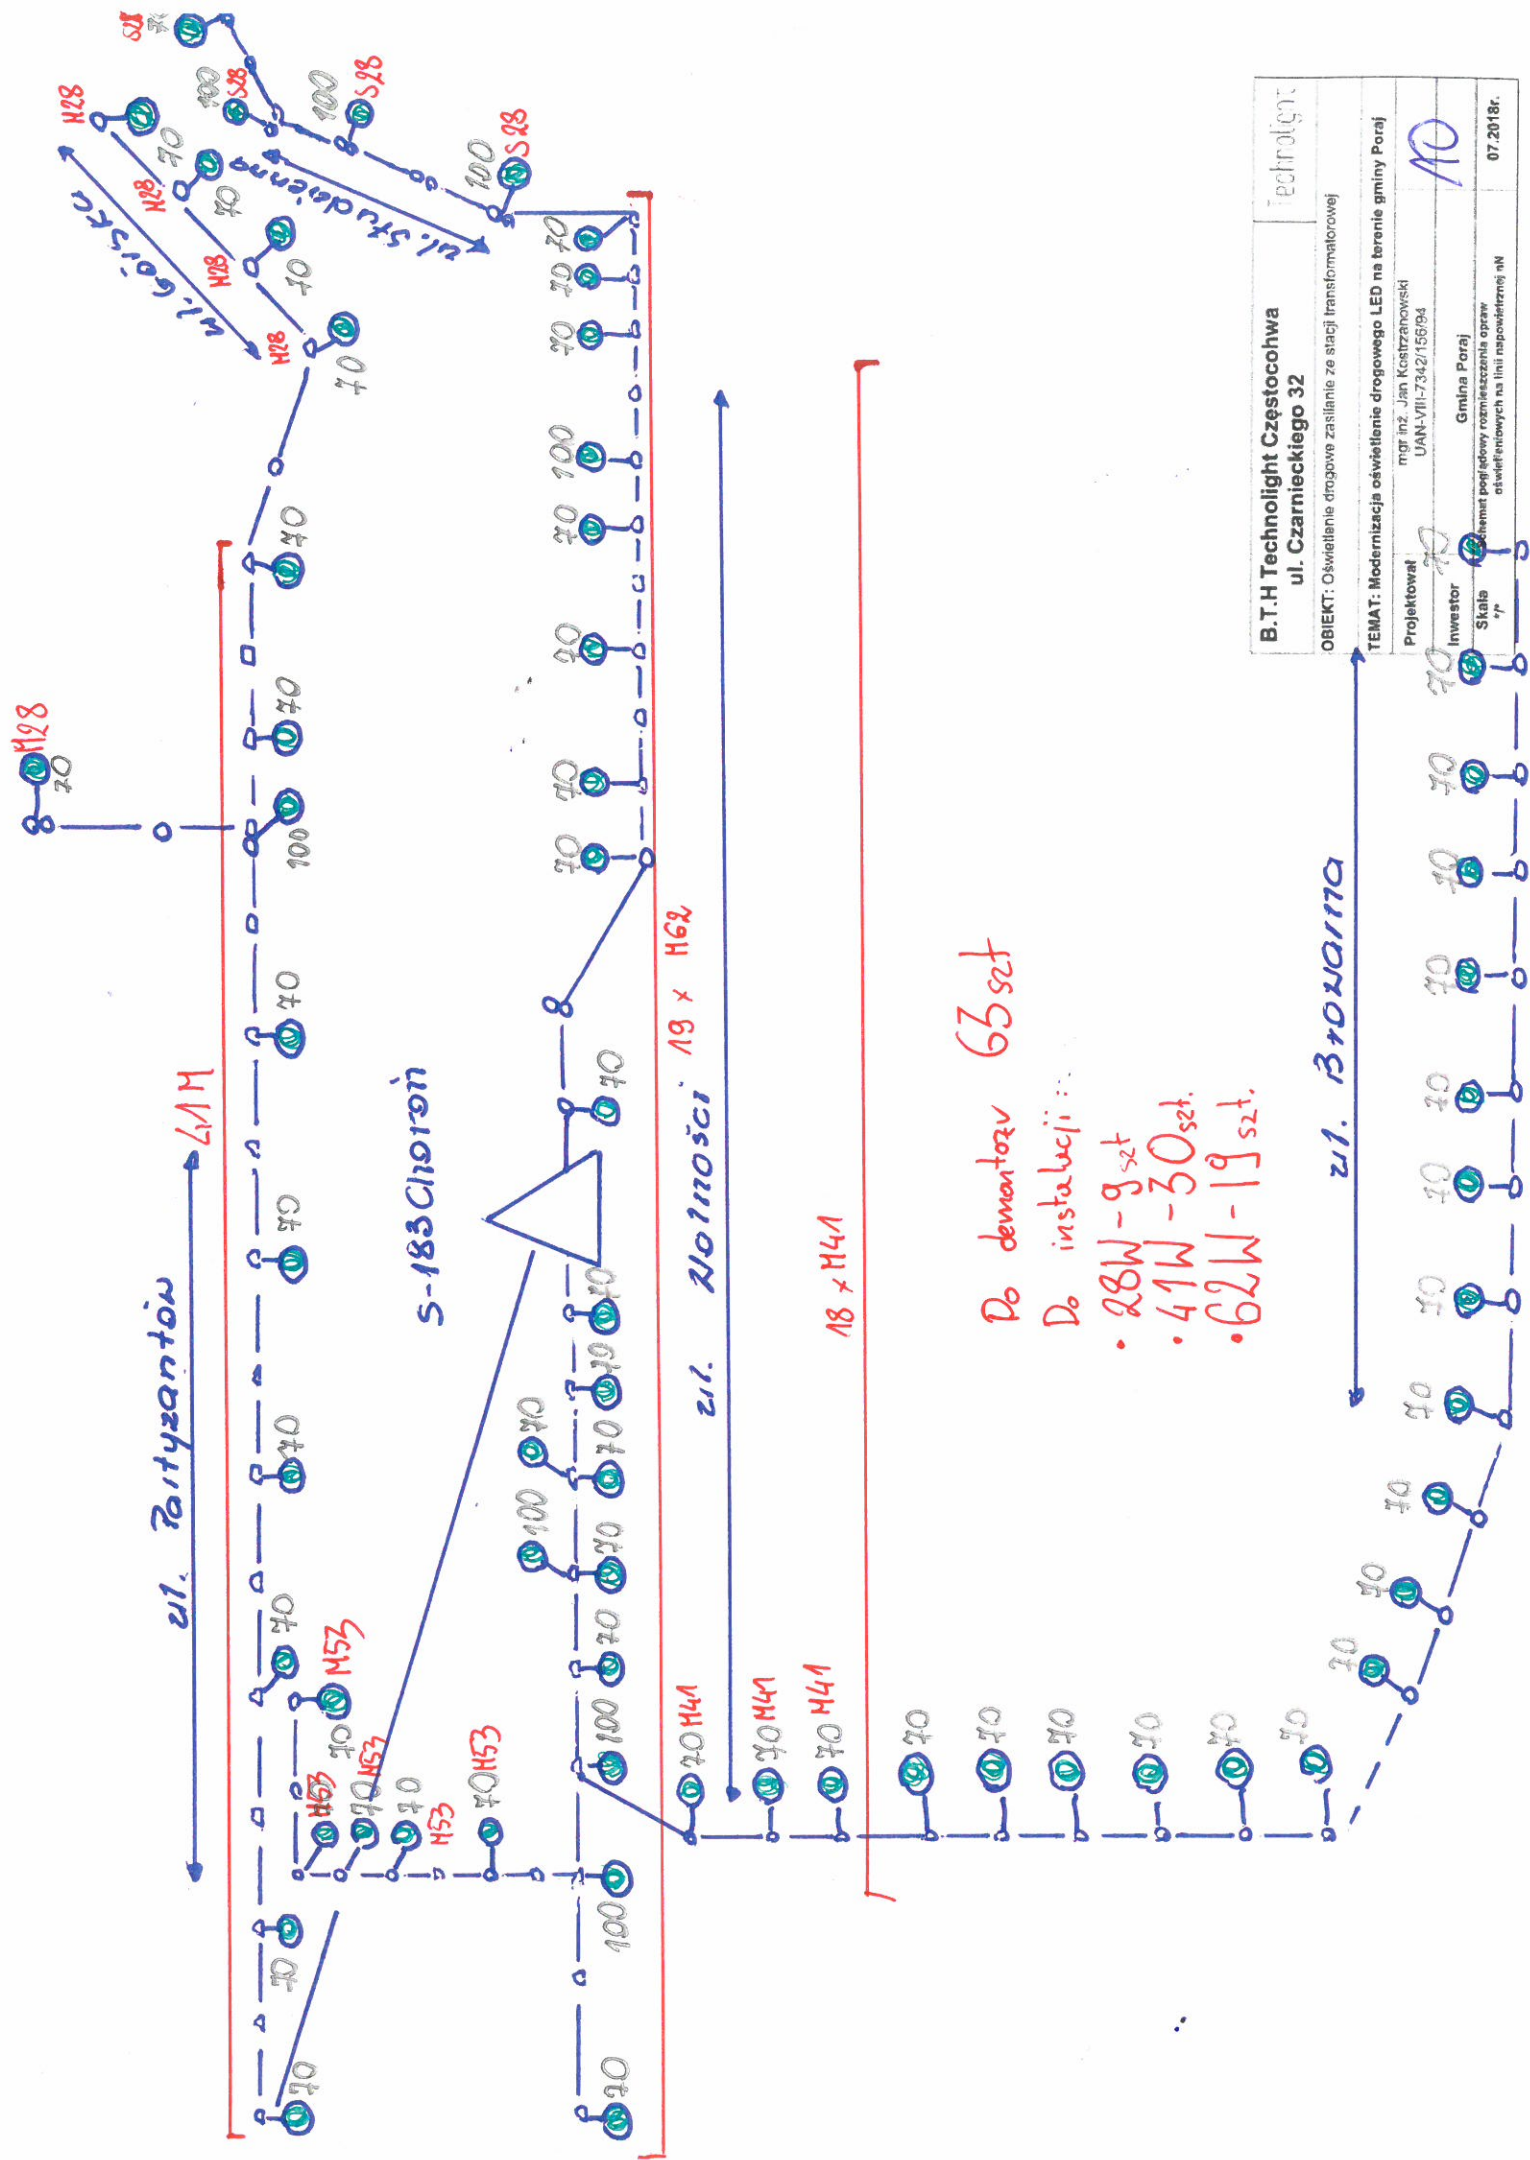

Do demontażu: 15 szt

Do instalacji:


• 41W - 2 szt

• 53W - 5 szt


• 78W - 8 szt

Armii Krajowej

ul. 3 Maja

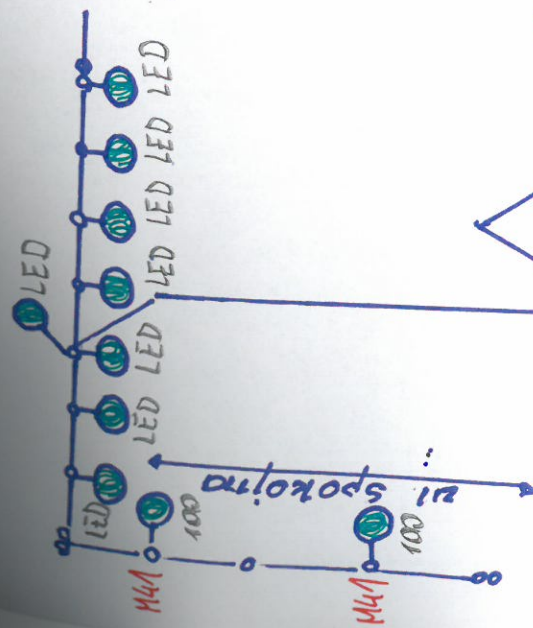



S-804  
Poraj

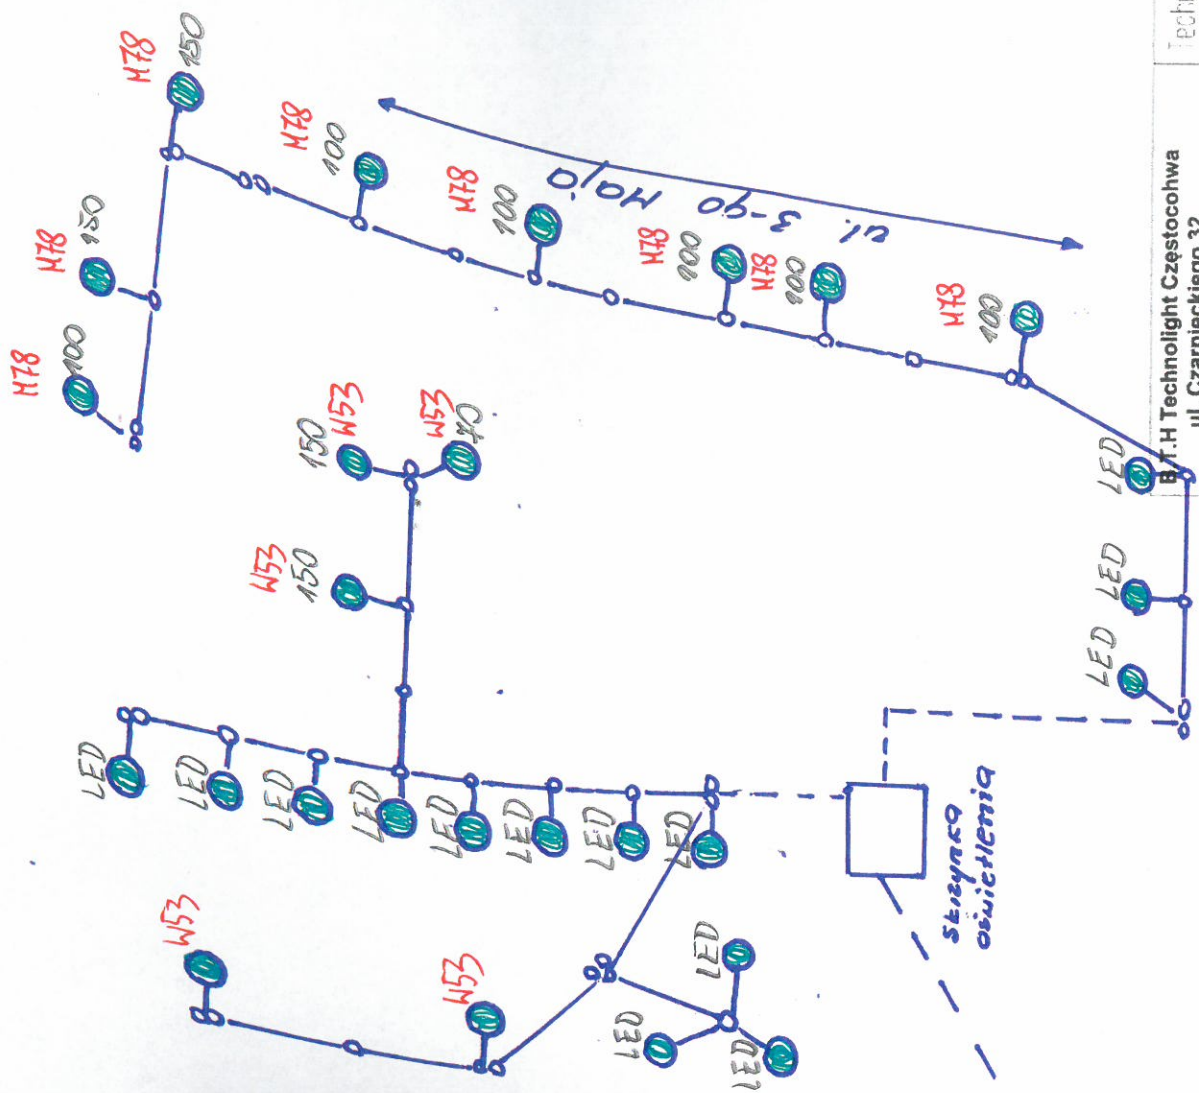

Technolight	
B.T.H Technolight Częstochwa ul. Czarnieckiego 32	
OBIEKT: Oświetlenie drogowe zasilanie ze stacji transformatorowej	
TEMAT: Modernizacja oświetlenia drogowego LED na terenie gminy Poraj	
Projektował	mgr inż. Jan Kostrzanowski UAN-VIII-7342/156/94
Investor	Gmina Poraj
Skala	1:1
07.2018r.	

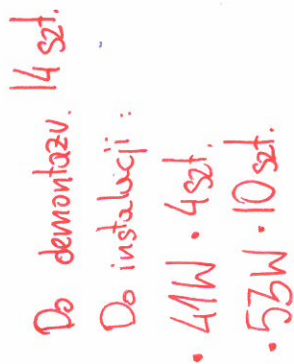

Technology

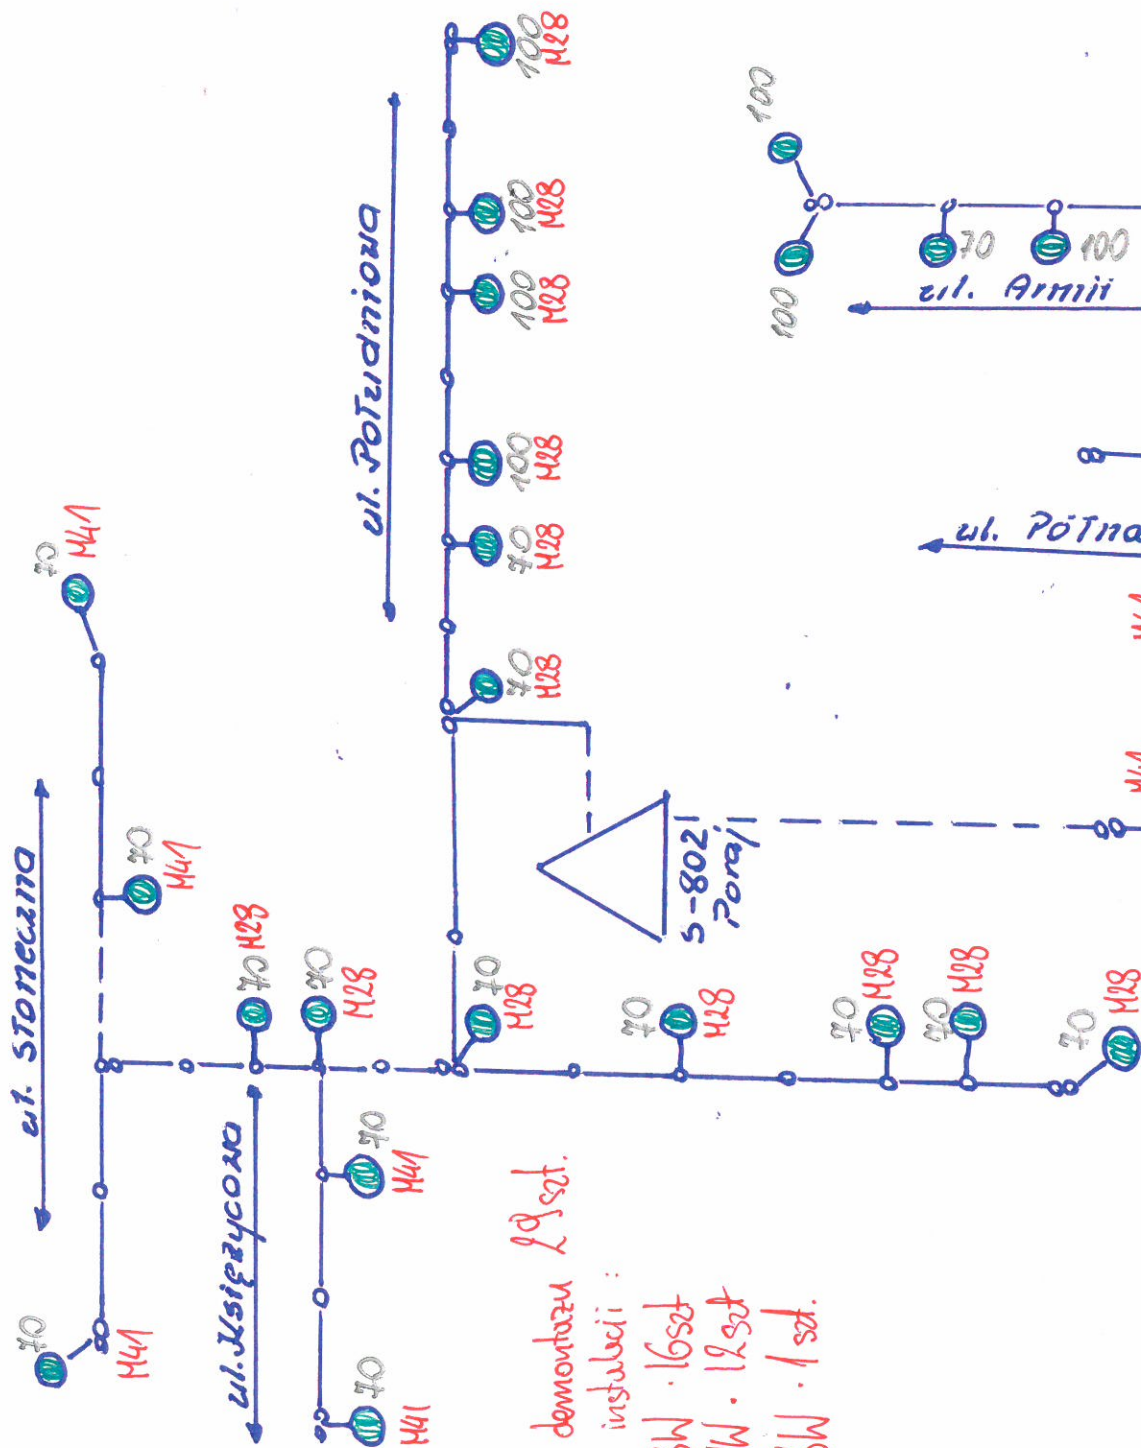

Do demontażu 29 szt.

Do instalacji:


• 28W • 16 szt.

• 41W • 12 szt.

• 78W • 1 szt.


B.T.H Technolight Częstochwa ul. Czarnieckiego 32		Technolight
OBJEKT: Oświetlenie drogowe. Zasilanie ze stacji transformatorowej		
TEMA: Modernizacja oświetlenia drogowego LED na terenie gminy Poraj		
Projektował	mgr inż. Jan Książkowski	55/04
Investor	Gmina Poraj	
07.2018r.		13

ul. Okulickiego

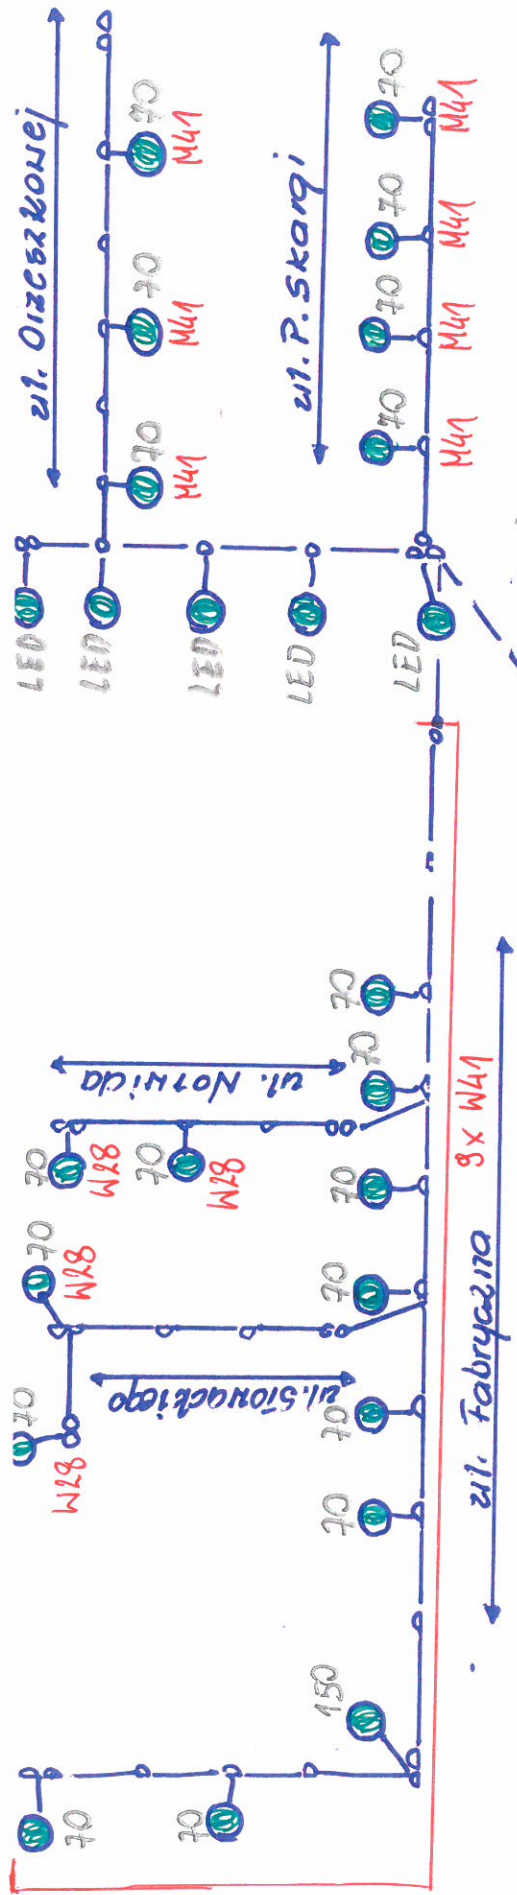

Do demontażu 20 szt  
 Do instalacji:  
 • 28W - 4 szt  
 • 41W - 16 szt



S-803 Poraj

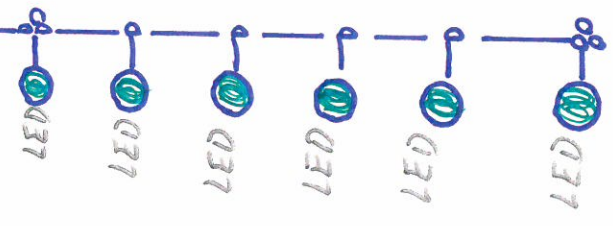

B.T.H Technolight Częstochwa ul. Czarnieckiego 32		Technolight
OBIEKT: Oświetlenie drogowe zasłanie ze stacji transformatorowej		
TEMAT: Modernizacja oświetlenia drogowego LED na terenie gminy Poraj		
Projektował	mgr inż. Jan Kosiński UAN-VIII-7342/156/94	
Inwestor	Gmina Poraj	
Skala	Schemat poglądowy rozmieszczenia opraw oświetleniowych na linii napowietrznej - nN	
	14	07.2018r.




5-305 Poraj

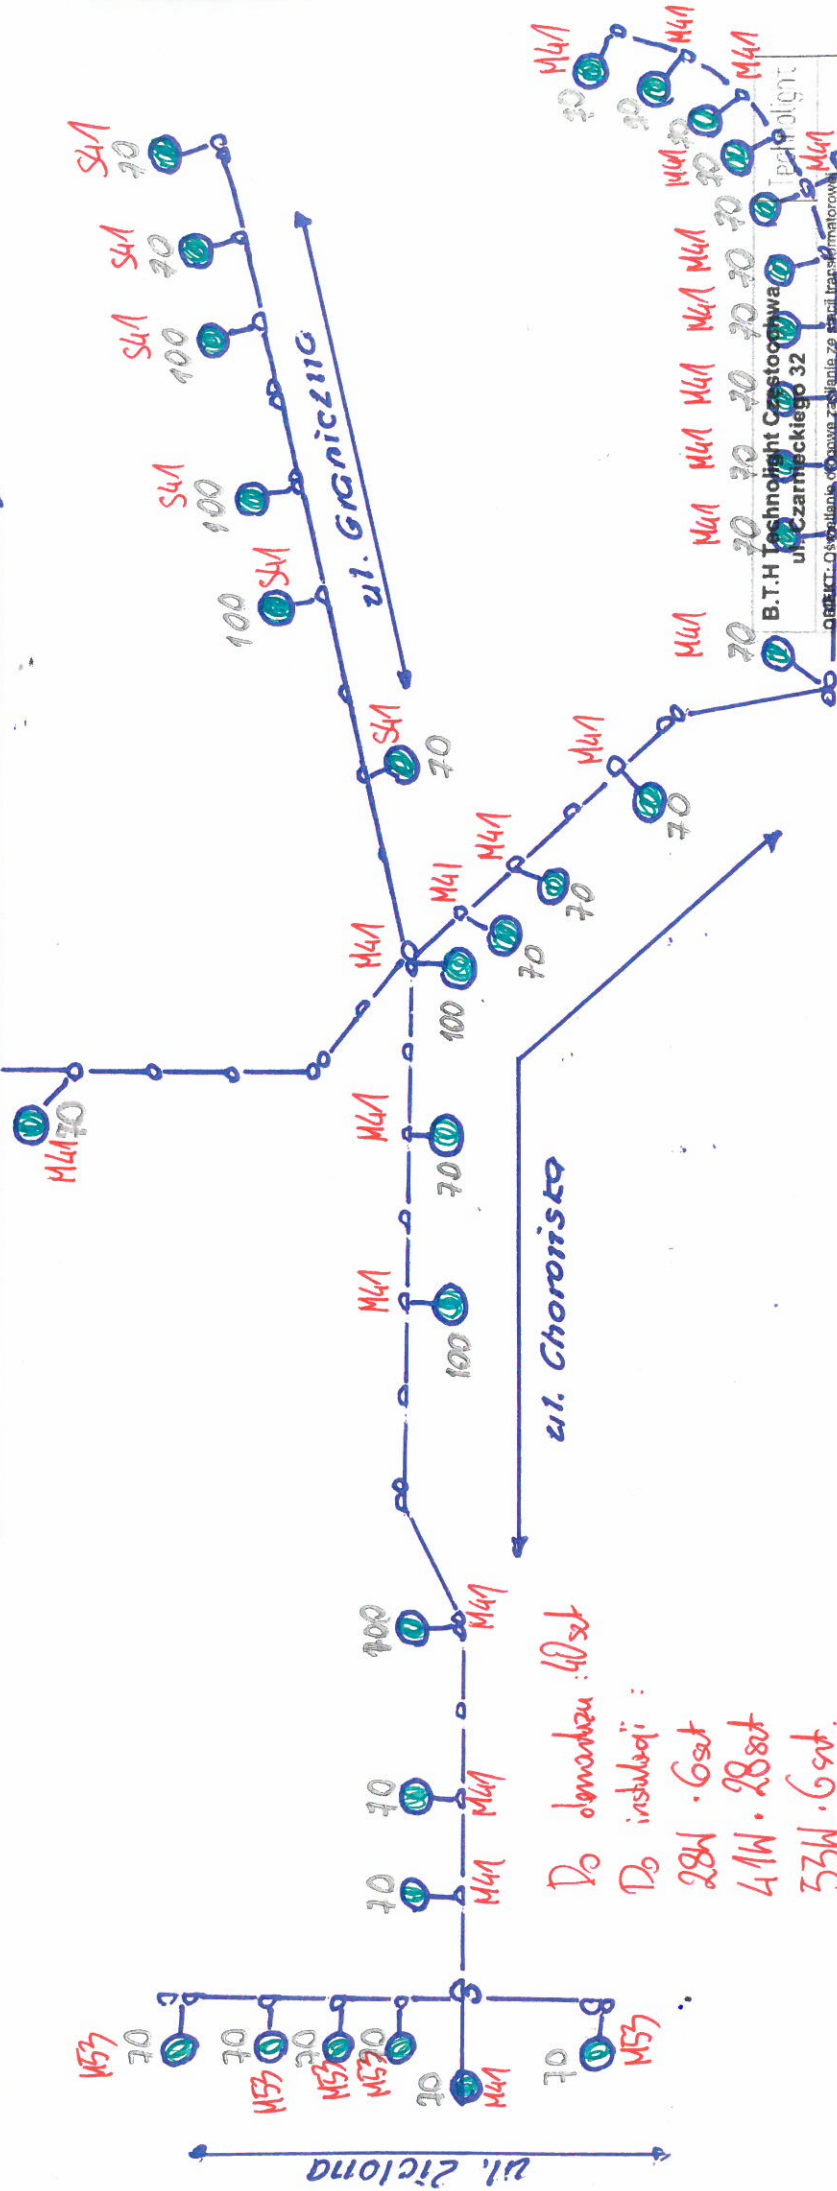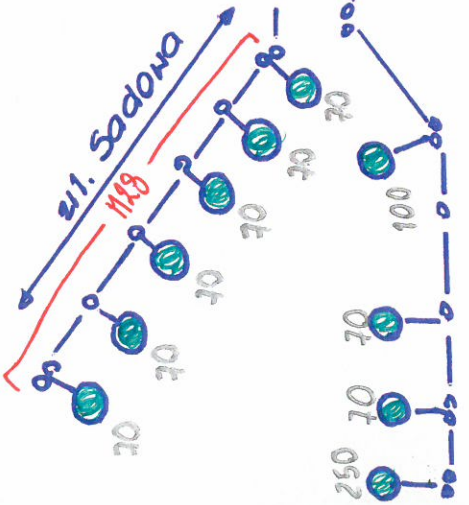

Do demontażu: 40 szt.  
Do instalacji:  
28W - 6 szt.  
41W - 28 szt.  
53W - 6 szt.

TEMAT: Modernizacja oświetlenia drogowego LED na terenie Gminy Poraj	
Projektował	mgr inż. Jan Kozłowski
Investor	Gmina Poraj
Skala	Schemat poglądowy rozmieszczenia opraw oświetleniowych na linii naszpierzeniowej
07.2018r.	

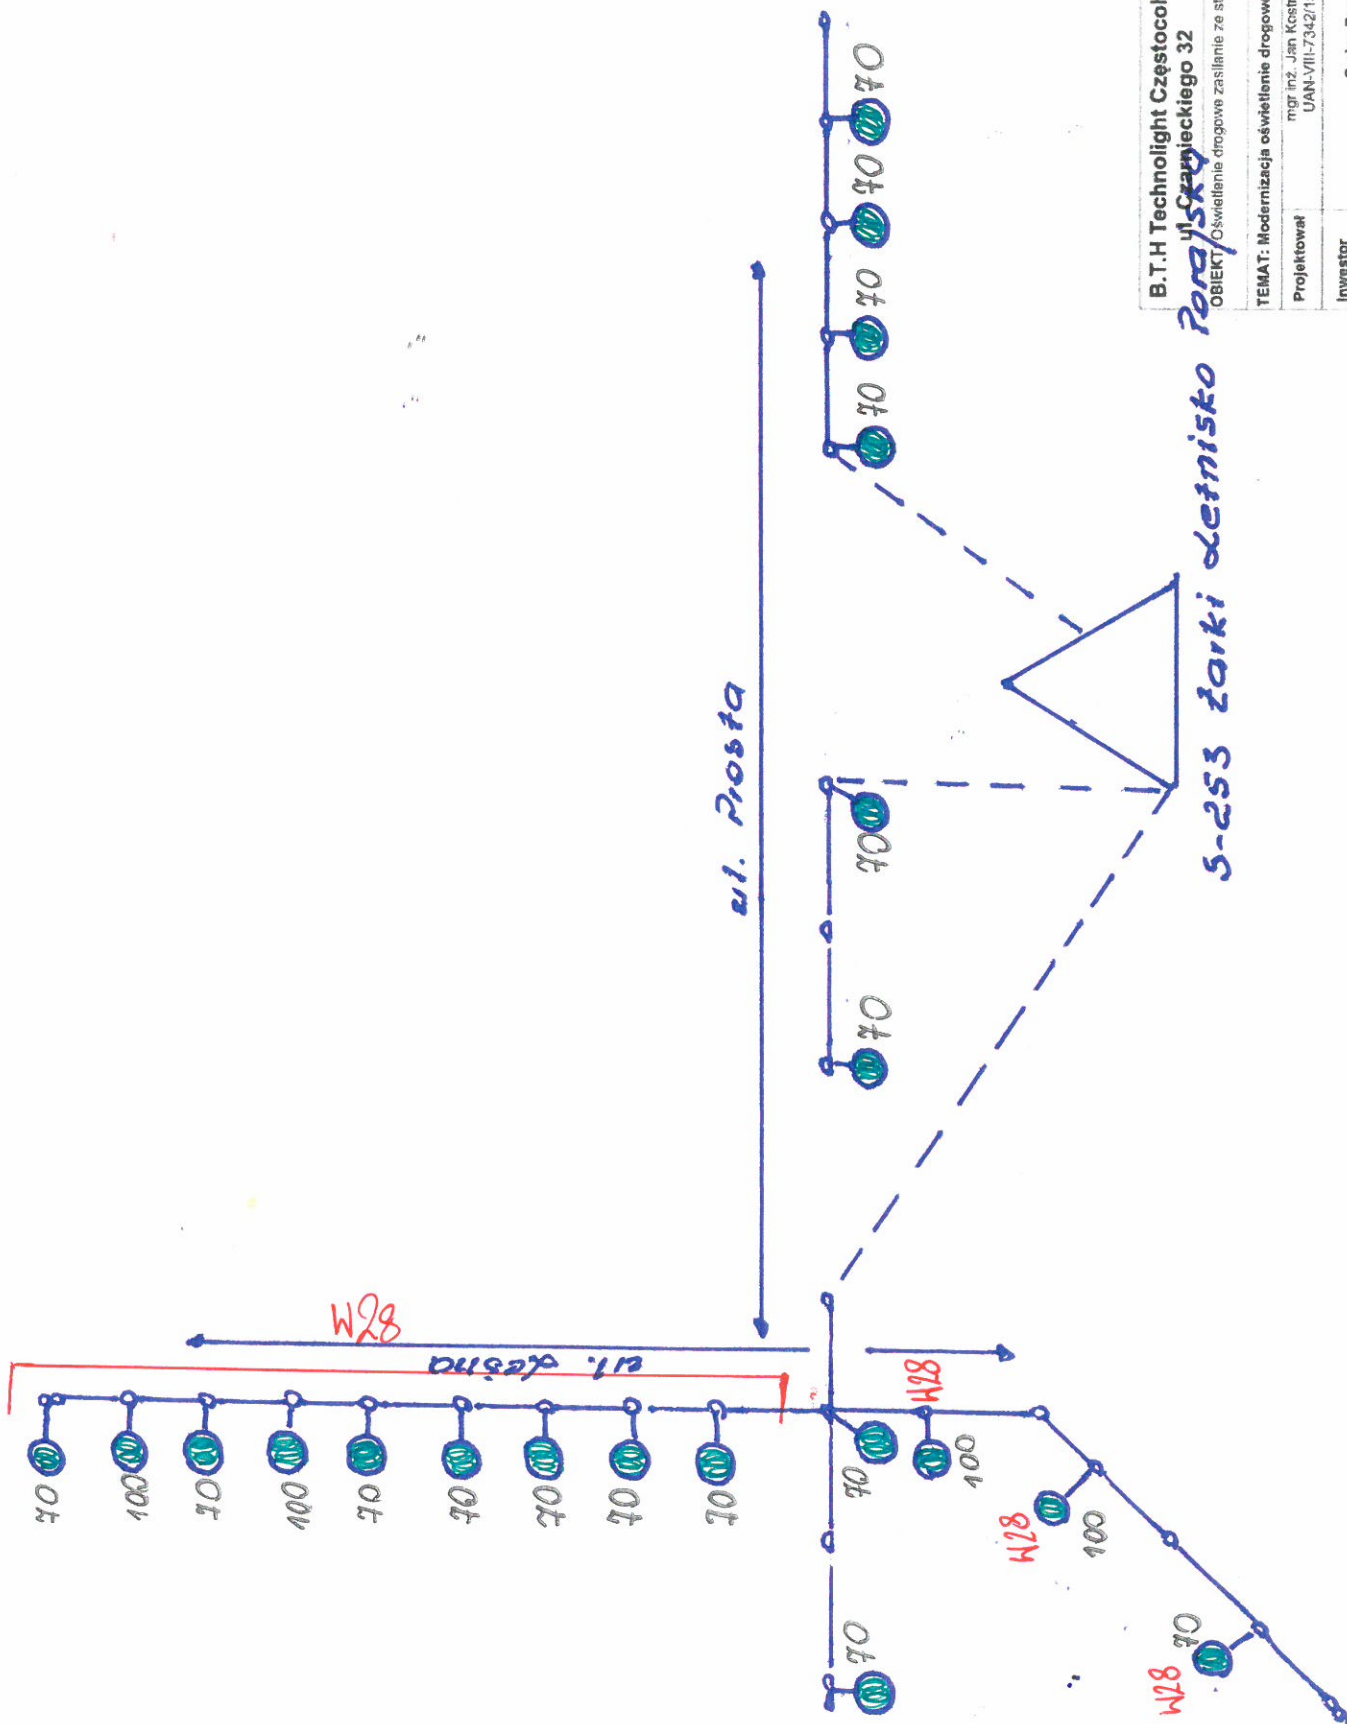

B.T.H Technolight Częstochwa		Technolight
ul. Szaryckiego 32		
OBIEKT: Oświetlenie drogowe zasilanie ze stacji transformatorowej		
TEMAT: Modernizacja oświetlenia drogowego LED na terenie gminy Poraj		
Projektował	mgr inż. Jan Kościuszowski	
	UAN-VIII-7342/156/94	
Inwestor	Gmina Poraj	
Skala	Schemat poglądowy rozmieszczenia opraw oświetleniowych na linii napowietrznej 4N	
		07.2018r.

Poraj

S-253 Łarki Leśnisko

16


Po demontażu: 6 szt. 65 szt

Do instalacji LED:

• 28W - 49 szt.

• 41W - 16 szt.

~~• 78W - 2 szt.~~

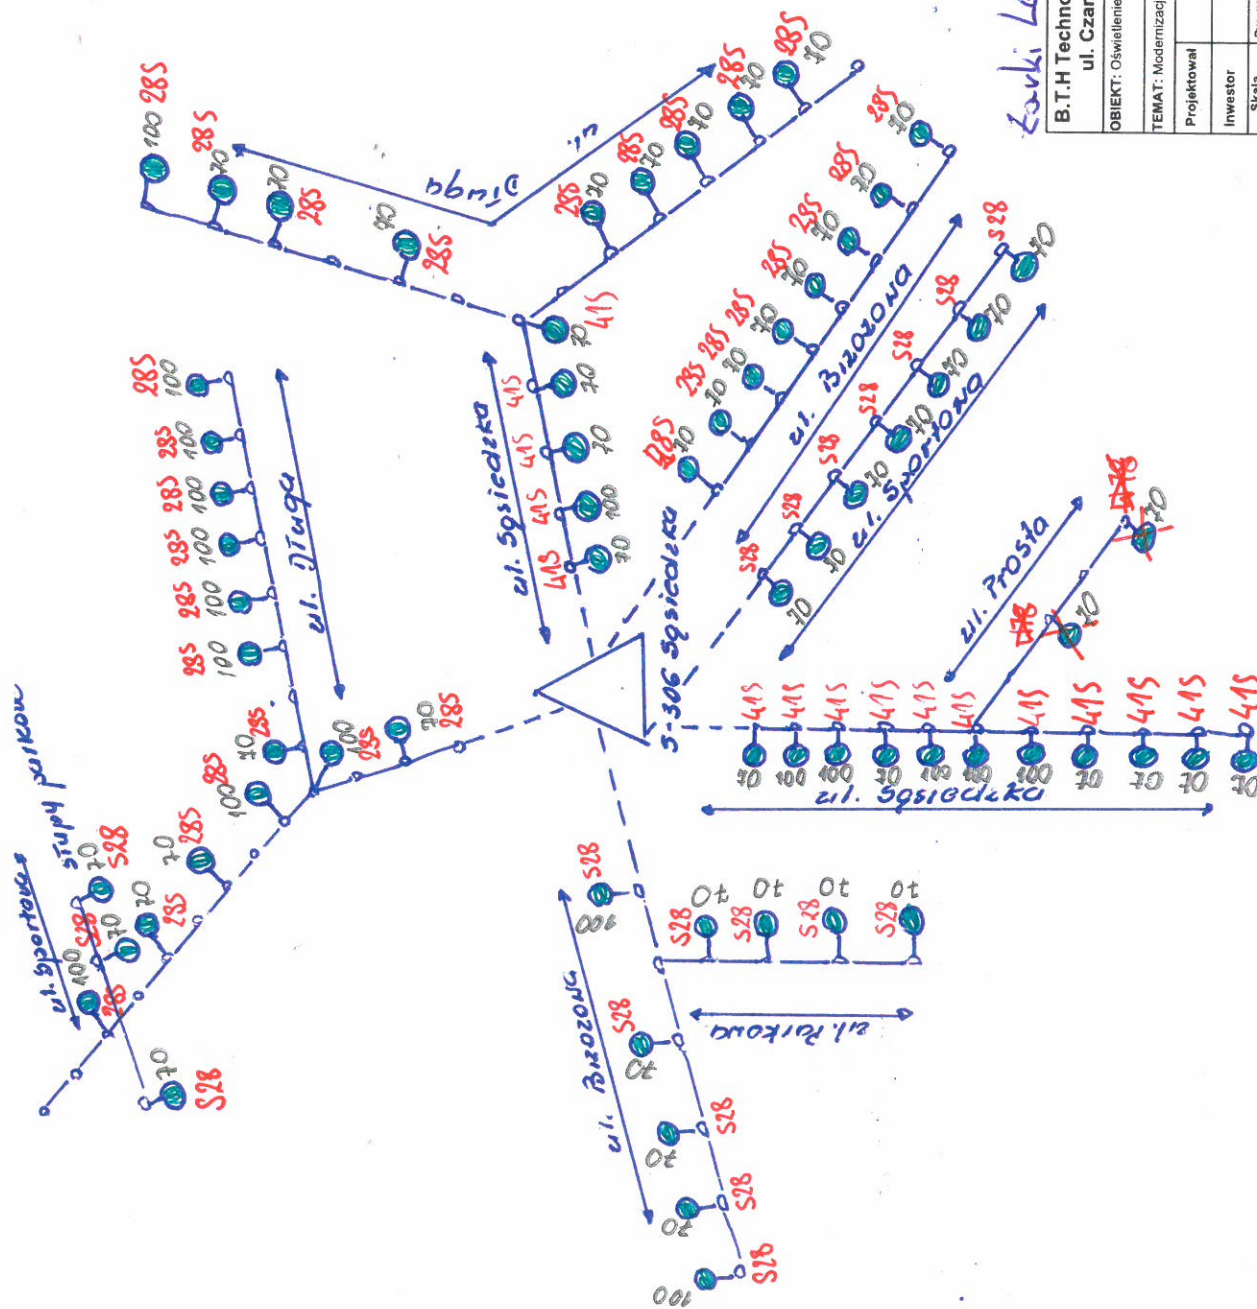


B.T.H Technolight Częstochowa ul. Czarnieckiego 32		Technolight
OBIEKT: Oświetlenie drogowe zasilane ze stacji transformatorowej		
TEMAT: Modernizacja oświetlenia drogowego LED na terenie gminy Poraj		
Projektował	mgr inż. Jan Kozłowski UAN-VIII.7342/156/94	
Inwestor	Gmina Poraj	
Skala	Rys. nr 25 Schemat poglądowy rozmieszczenia opraw oświetleniowych na linii napowietrznej mN	
1:1	17	



Do instalacji LED

5 Schemat poglądowy rozmieszczenia opraw oświetleniowych na linii napowietrznej nN

Skala +/+	Rys. nr 2:
--------------	------------

Do instalacji LED

Dr. Jan Kostrzanowski  
VIII-7342/156/94

mgr inż.	Projektował
----------	-------------

LED na terasie gminy Poraj

a drogowego LED nat

**TEMAT: Modernizacja oświetlenia**










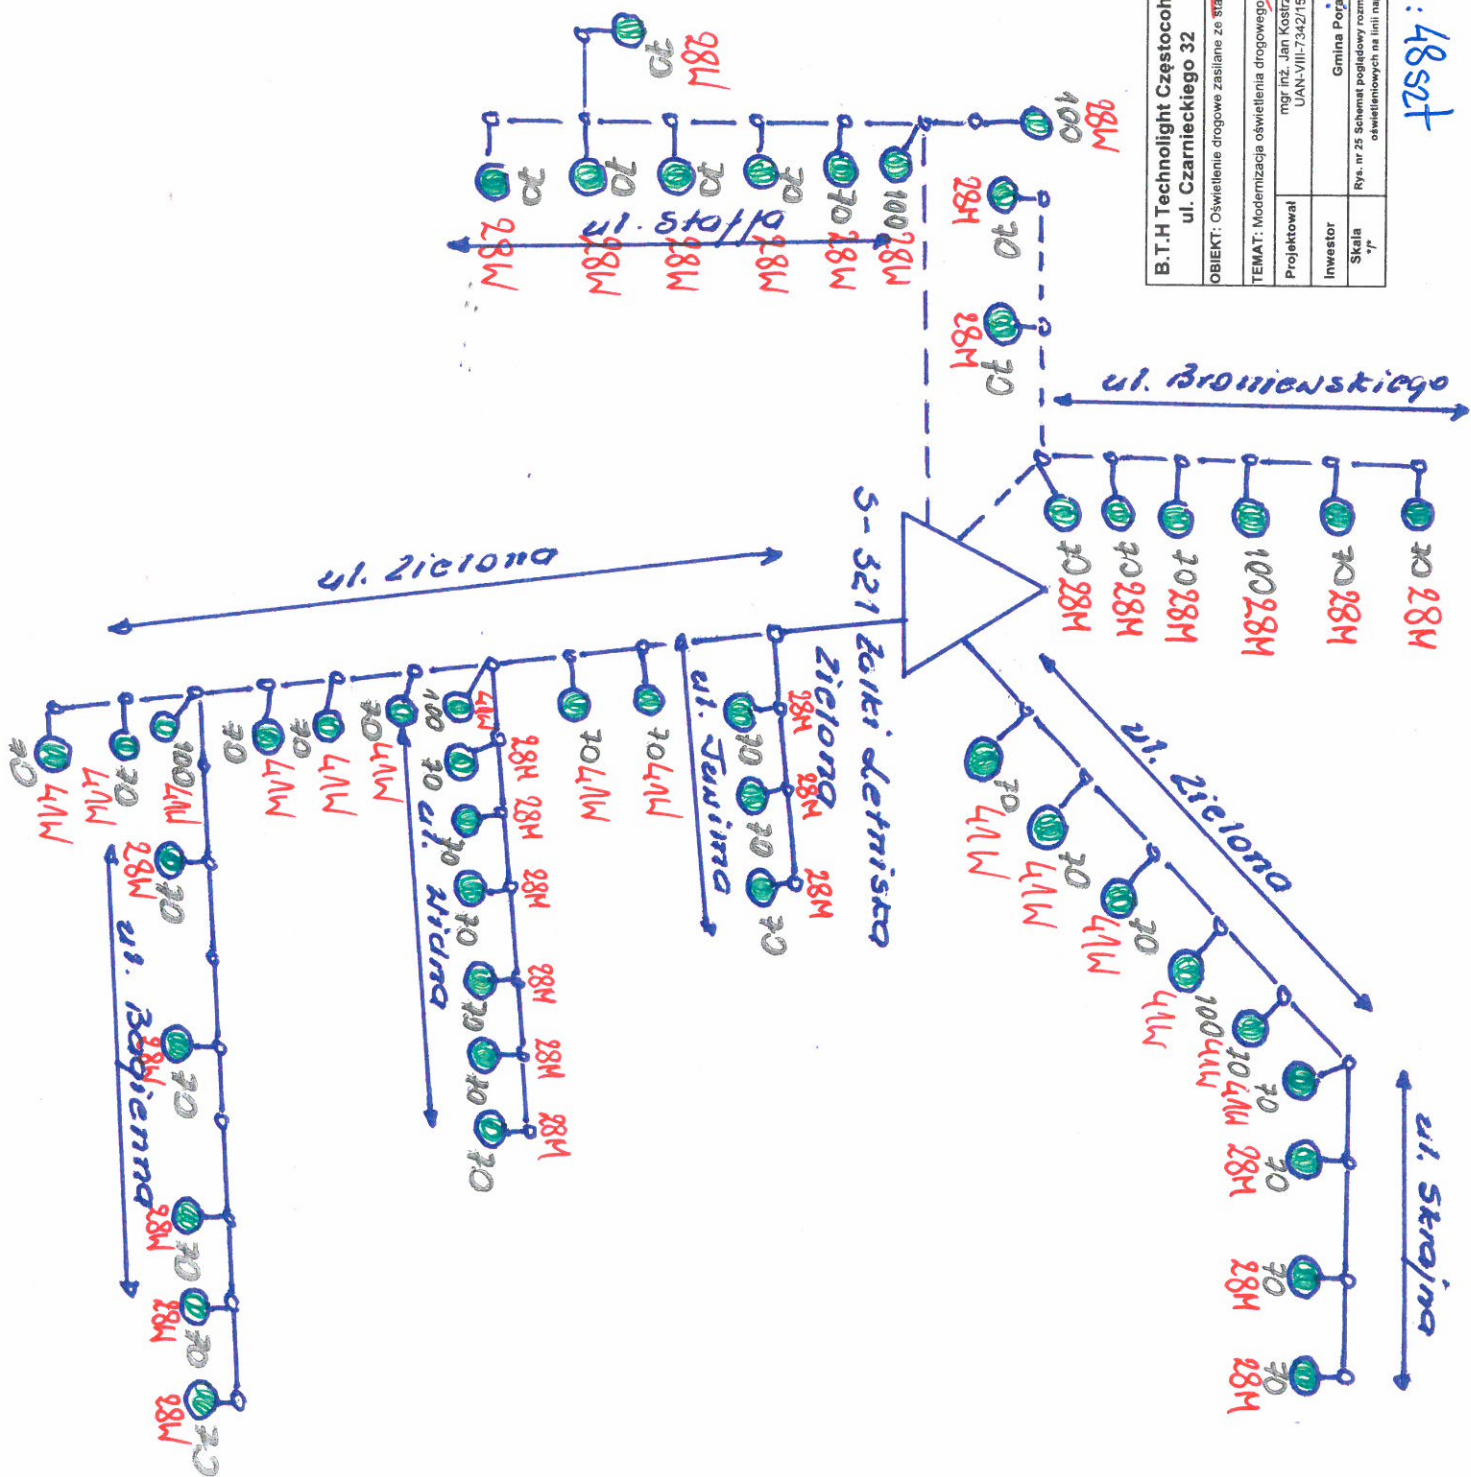

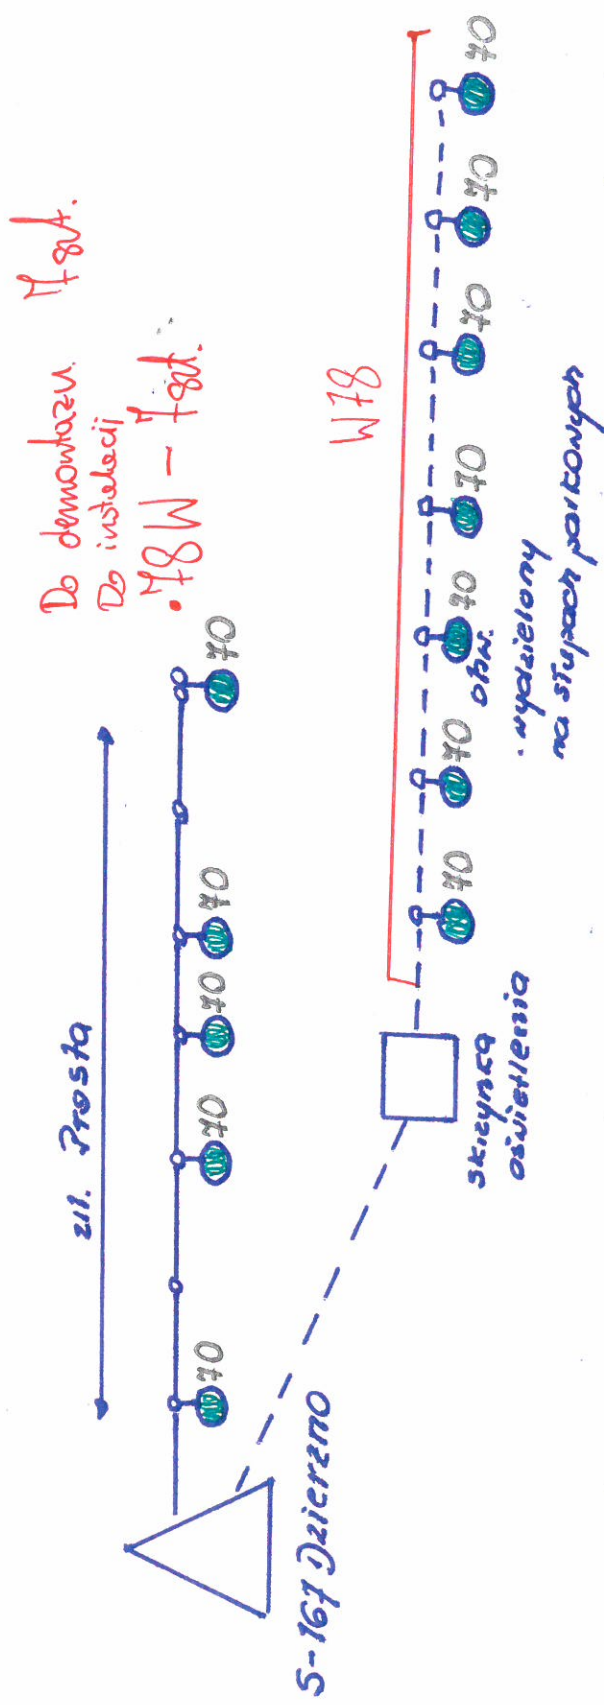

B.T.H Technolight Częstochwa ul. Czarnieckiego 32		Technolight
OBIEKT: Oświetlenie drogowe zasilanie ze stacji transformatorowej		
TEMAT: Modernizacja oświetlenia drogowego LED na terenie gminy Poraj		
Projektował	mgr inż. Jan Kosiński UAN-VIII-7342/156/04	19
Inwestor	Gmina Poraj	
		07.2018r.


Do demontażu: 33 szt.

Do instalacji LED

28W - 20 szt.

41W - 5 szt.

53W - 8 szt.

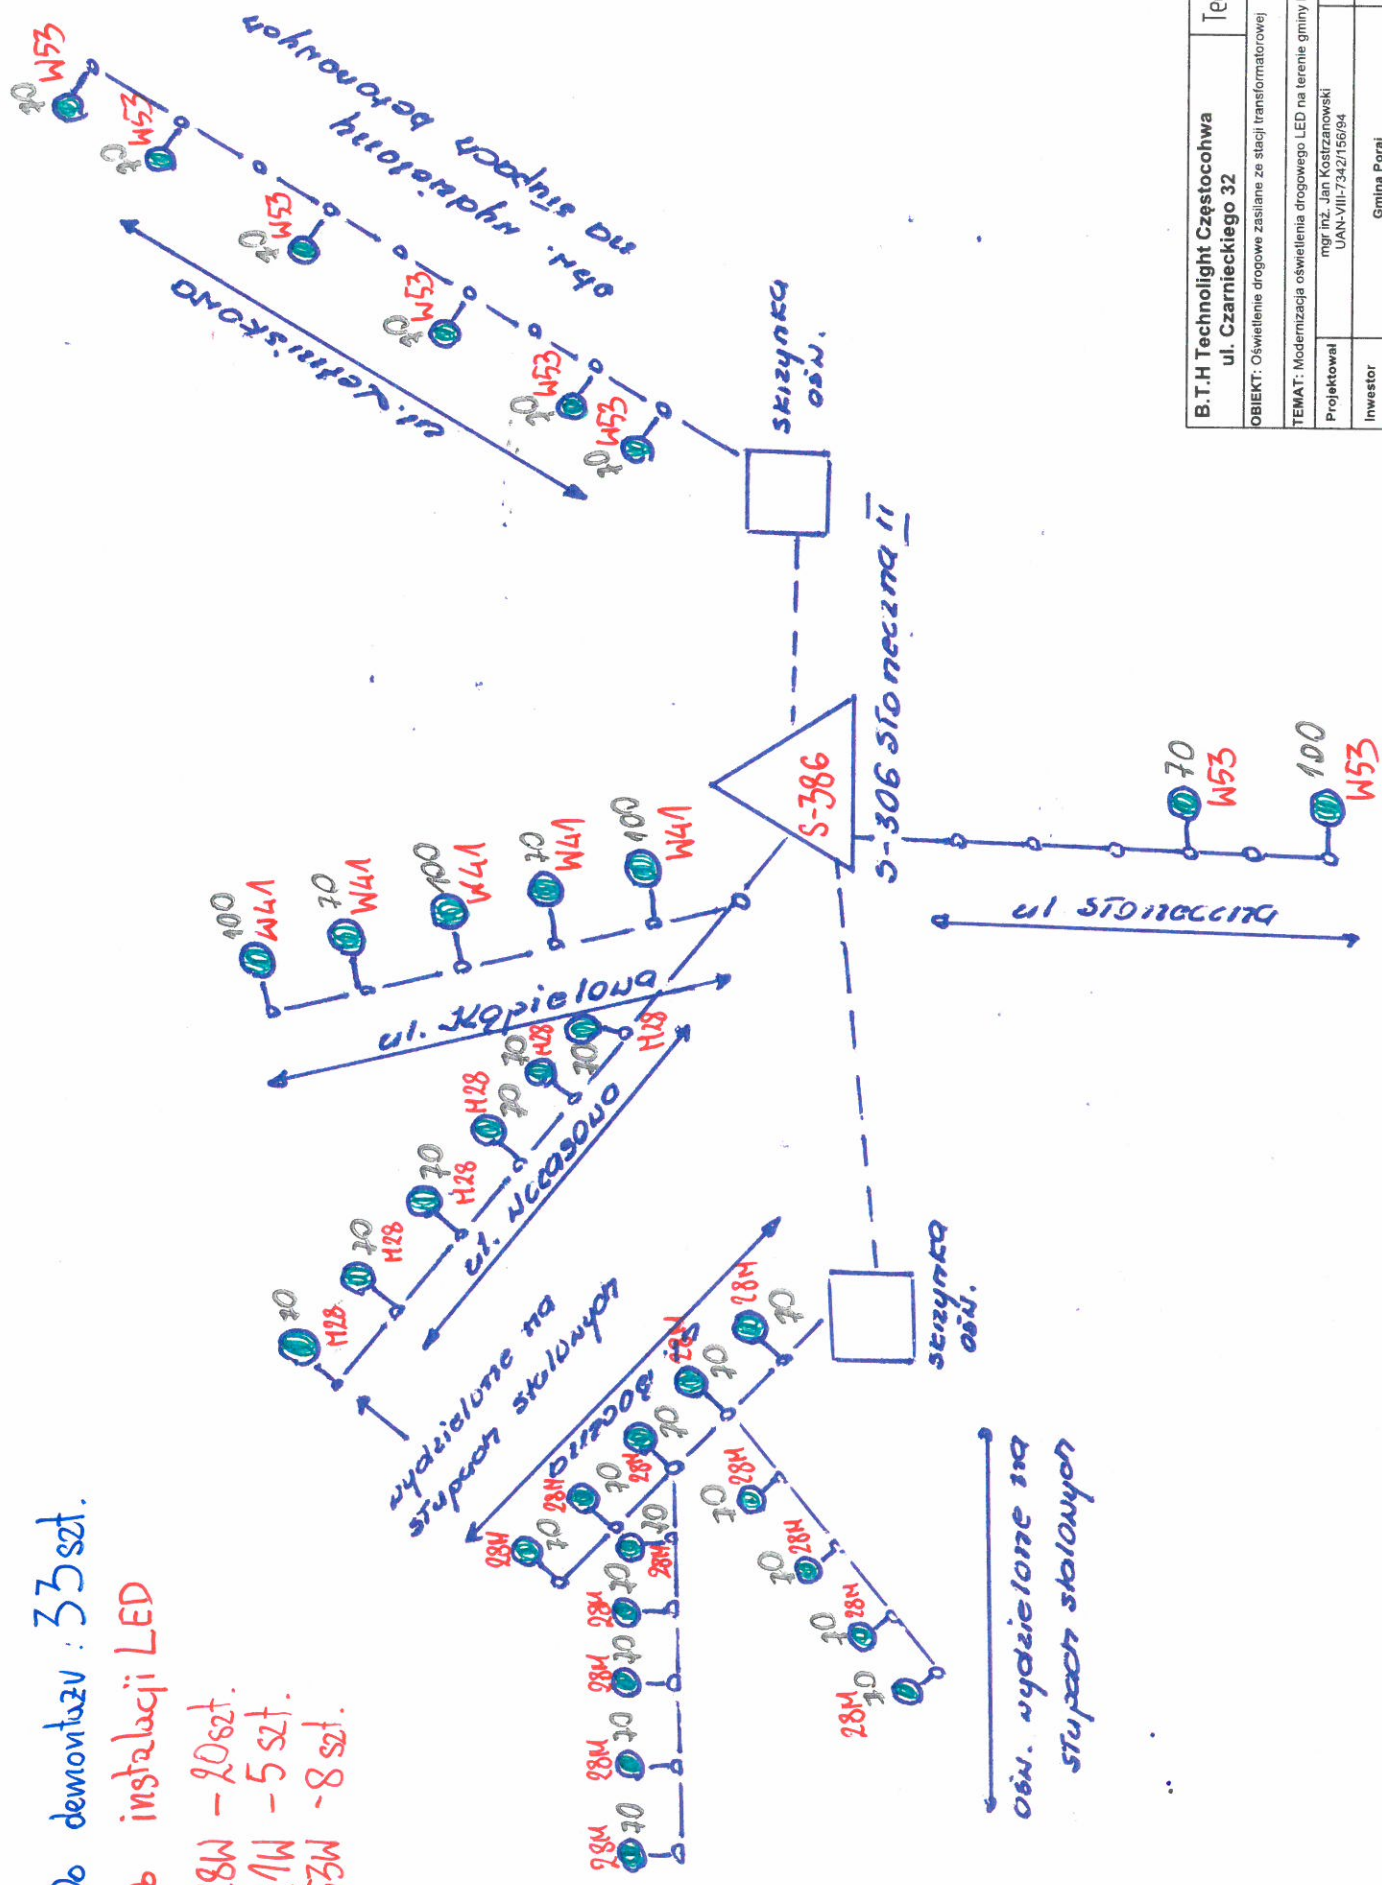

B.T.H Technolight Częstochwa ul. Czarnieckiego 32		Technolight
OBIEKT: Oświetlenie drogowe zasilane ze stacji transformatorowej		
TEMAT: Modernizacja oświetlenia drogowego LED na terenie gminy Poraj		
Projektował	mgr inż. Jan Kosiński UAN-VIII-7342/156/94	
Inwestor	Gmina Poraj	
Skala	Rys. nr 25 Schemat poglądowy rozmieszczenia opraw oświetleniowych na linii napowietrznej 10kV	
		20
		07.2018r.




## Do instalacji LED

• 28W - 1452t.

44W-1652f.

53W. 11 szf.

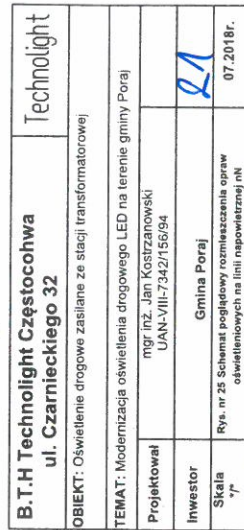


B.T.H Technolight Częstochwa ul. Czarnieckiego 32		Technolight	
<p>OBIEKT: Oświetlenie drogowe zasilane ze stacji transformatorowej</p> <p>TEMAT: Modernizacja oświetlenia drogowego LED na terenie gminy Poraj</p>			
Projektował	mgr inż. Jan Kostrzanowski UAN-VIII-7342/156/94		
Inwestor	Gmina Poraj		
Skala 1:1	Rys. nr 25 Schemat poglądowy rozmieszczenia opraw oświetleniowych na linii napowietrznej nN		07.2018r.




Technolight	B.T.H Technolight Częstochwa ul. Czarnieckiego 32
TEMAT: Modernizacja oświetlenia drogowego LED na terenie gminy Poraj	
Projektował	mgr inż. Jan Kosiński UAN-VIII-7342/156/94
Investor	Gmina Poraj
	07.2018r.

Do demontażu 32  
Do instalacji:  
• 411W - 24 szt.  
• 78W - 1 szt.  
• 311W - 7 szt.

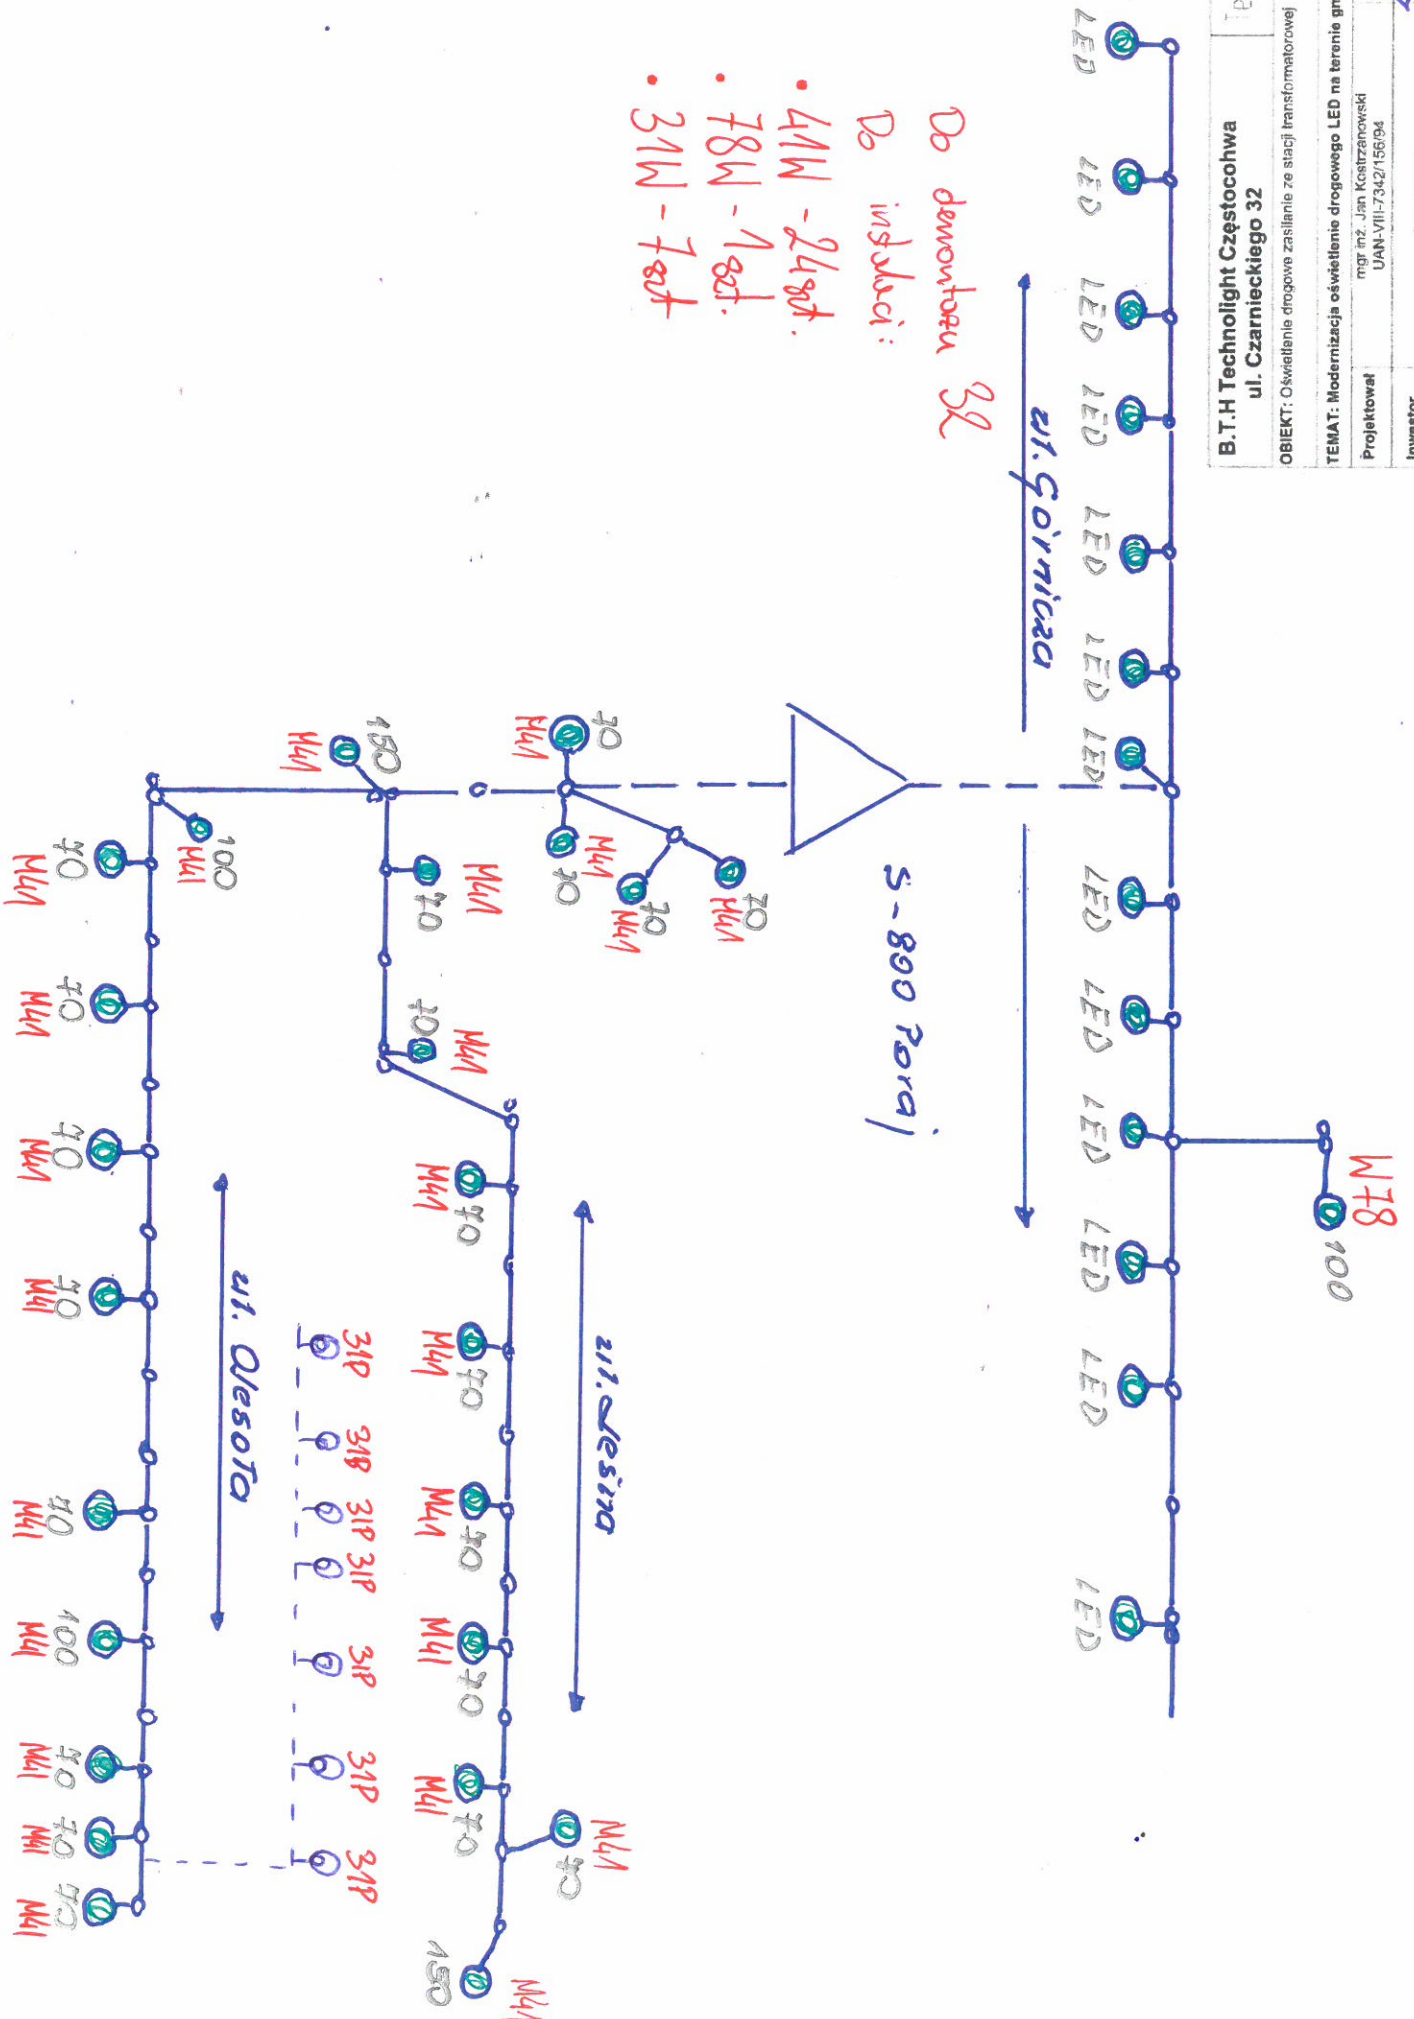



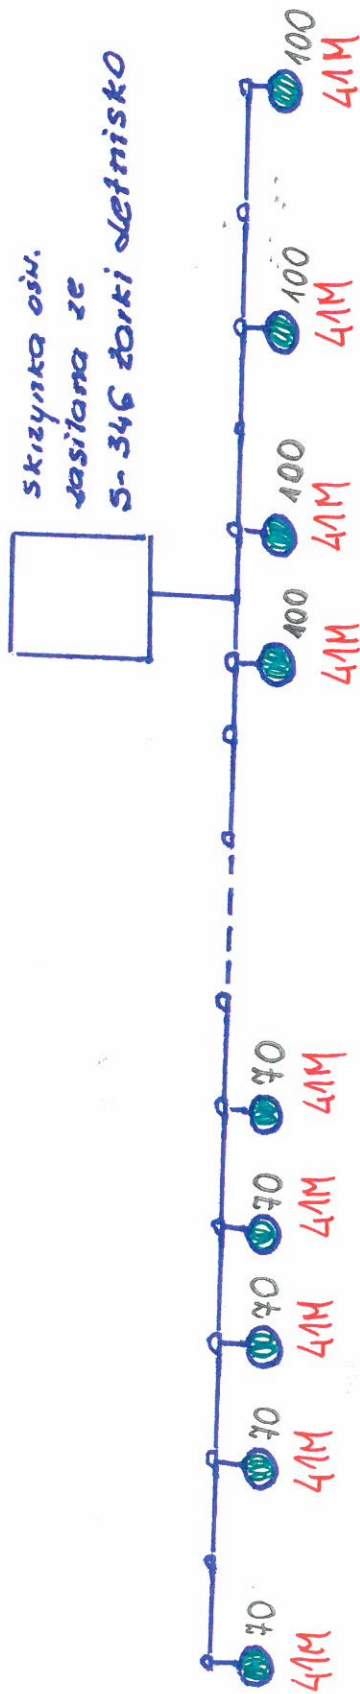


Do demontażu: 9 szt.

Do instalacji LED:

41W - 9 szt.

B.T.H Technolight Częstochwa ul. Czarnieckiego 32		Technolight
OBIEKT: Oświetlenie drogowe zasilane ze stacji transformatorowej		
TEMAT: Modernizacja oświetlenia drogowego LED na terenie gminy Poraj		
Projektował	mgr inż. Jan Kostrzowski UAN-VIII-7342/156/94	
Inwestor	Gmina Poraj	
Skala 1/1	Rys. nr 25 Schemat poglądowy rozmieszczenia opraw oświetleniowych na linii napowietrznej oN	
	24	07.2018r.

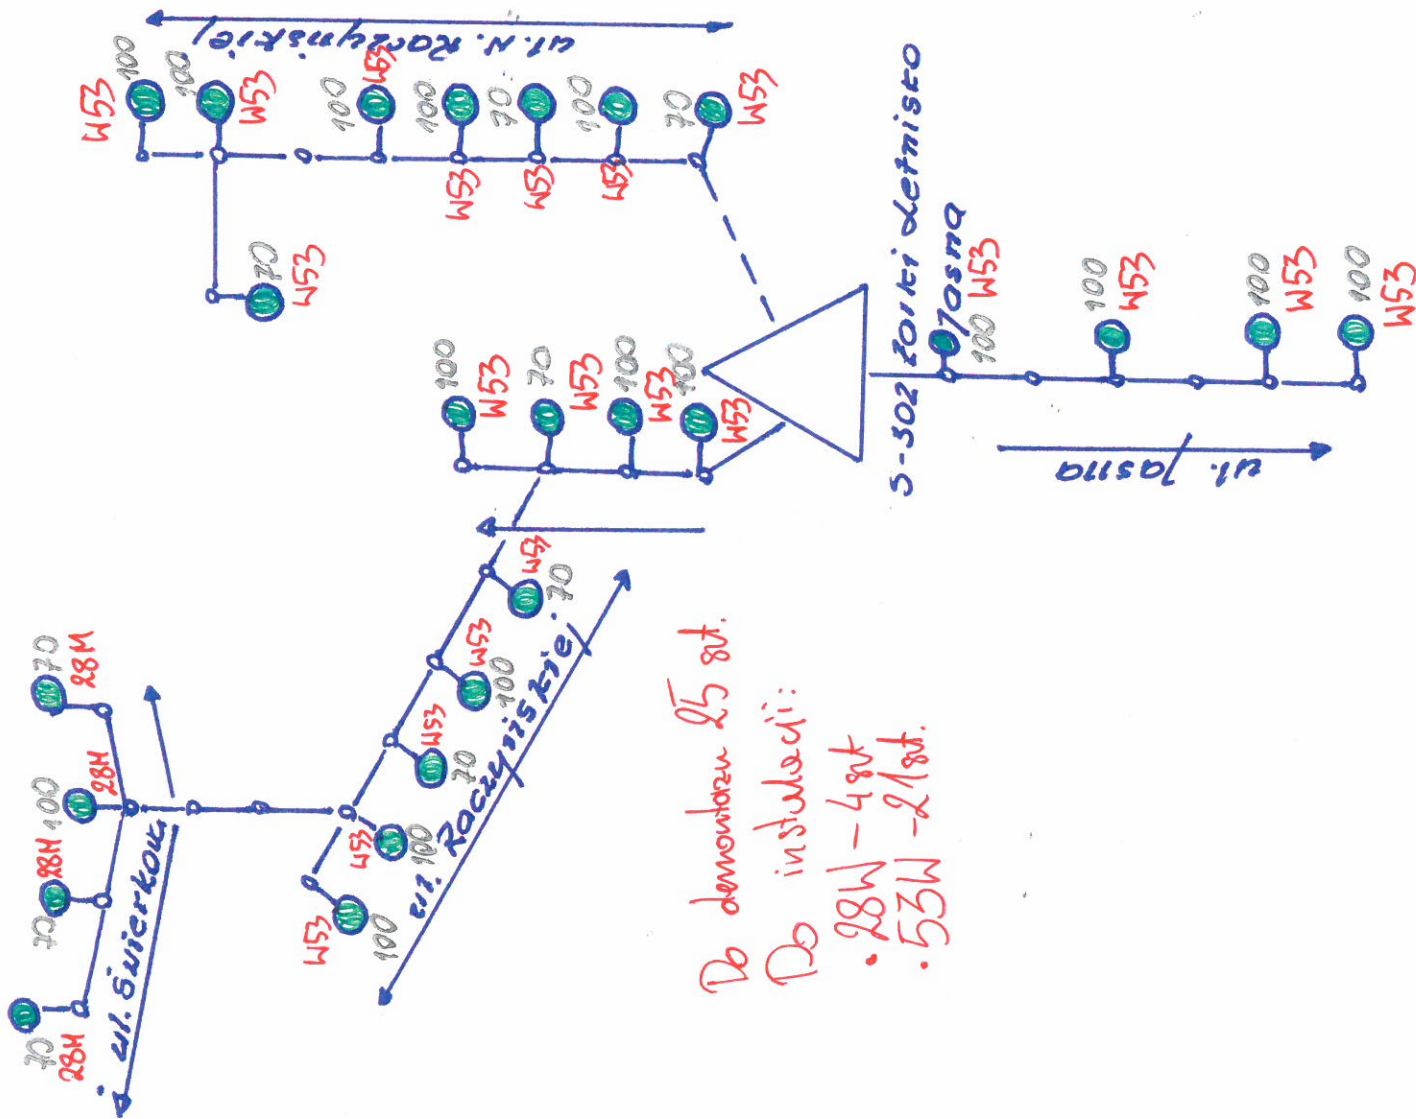

B.T.H Technolight Częstochwa ul. Czarnieckiego 32		Technolight
OBIEKT: Oświetlenie drogowe zasilane ze stacji transformatorowej		
TEMAT: Modernizacja oświetlenia drogowego LED na terenie gminy Poraj		
Projektował	mgr inż. Jan Kostrzanowski UAN-VIII/7342/156/94	
Inwestor	Gmina Poraj	
Skala	Rys. nr 25 Schemat poglądowy rozmieszczenia opraw oświetleniowych na linii napowietrznej oN	
	25	
	07.2018r.	

Do demontażu: 54 szt.


Do instalacji LED:

28W - 16 szt.

41W - 16 szt.

53W - 22 szt.

~~78W - 5 szt.~~

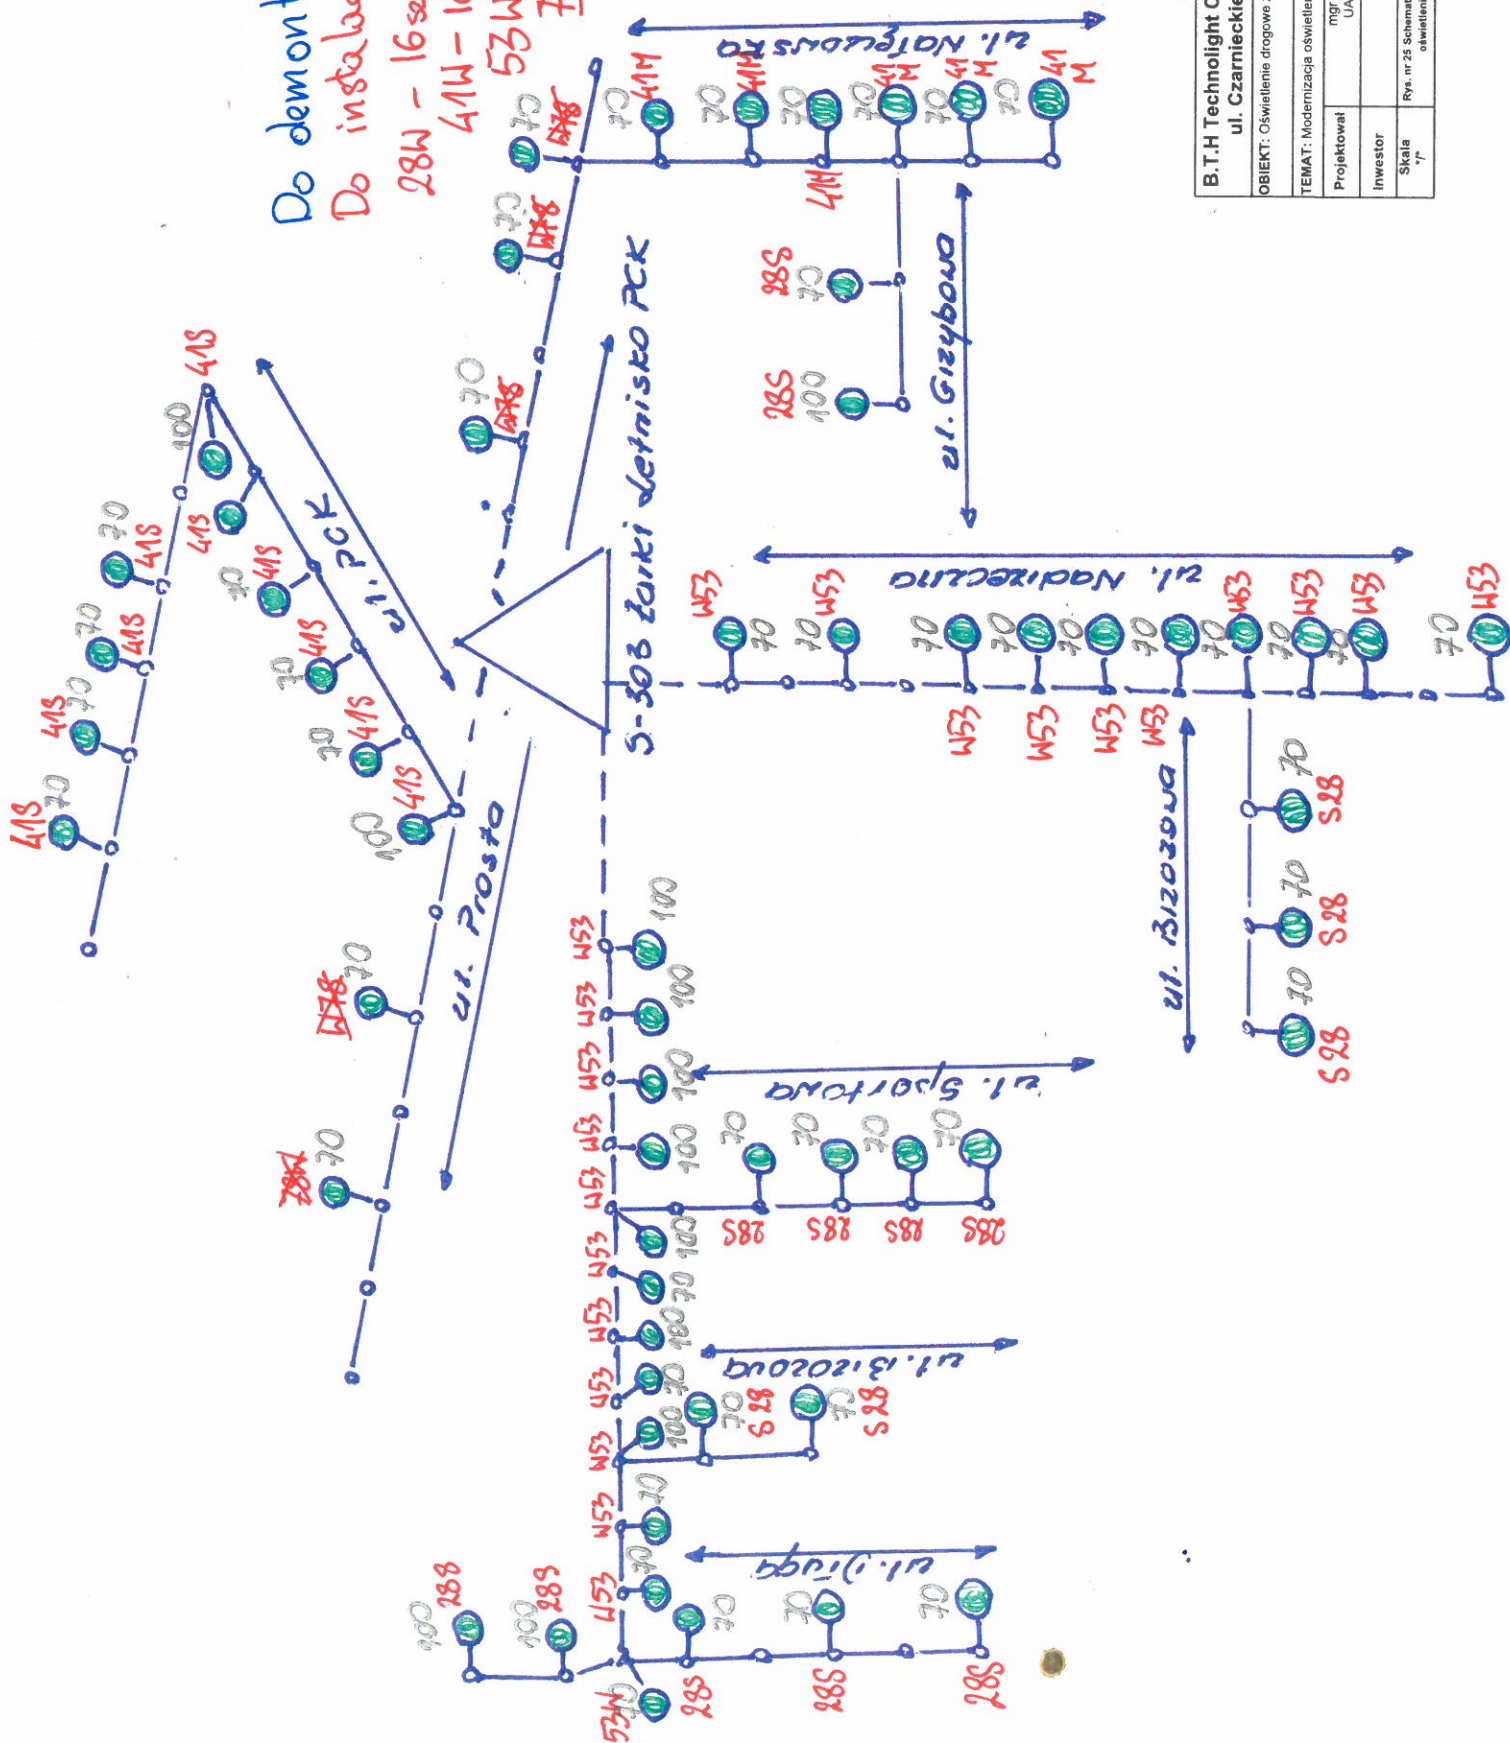

B.T.H Technolight Częstochwa ul. Czarnieckiego 32		Technolight
OBIEKT: Oświetlenie drogowe zasilane ze stacji transformatorowej		
TEMAT: Modernizacja oświetlenia drogowego LED na terenie gminy Poraj		
Projektował	mgr inż. Jan Kostrzanowski UAN-VIII-7342/156/94	
Inwestor	Gmina Poraj	
Skala	Rys. nr 25 Schemat poglądowy rozmieszczenia opraw oświetleniowych na linii napowietrznej pn	
	26	07.2018r.




Do demontażu: 21 szt.

Do instalacji LED:

41W - 10 szt.

53W - 11 szt.

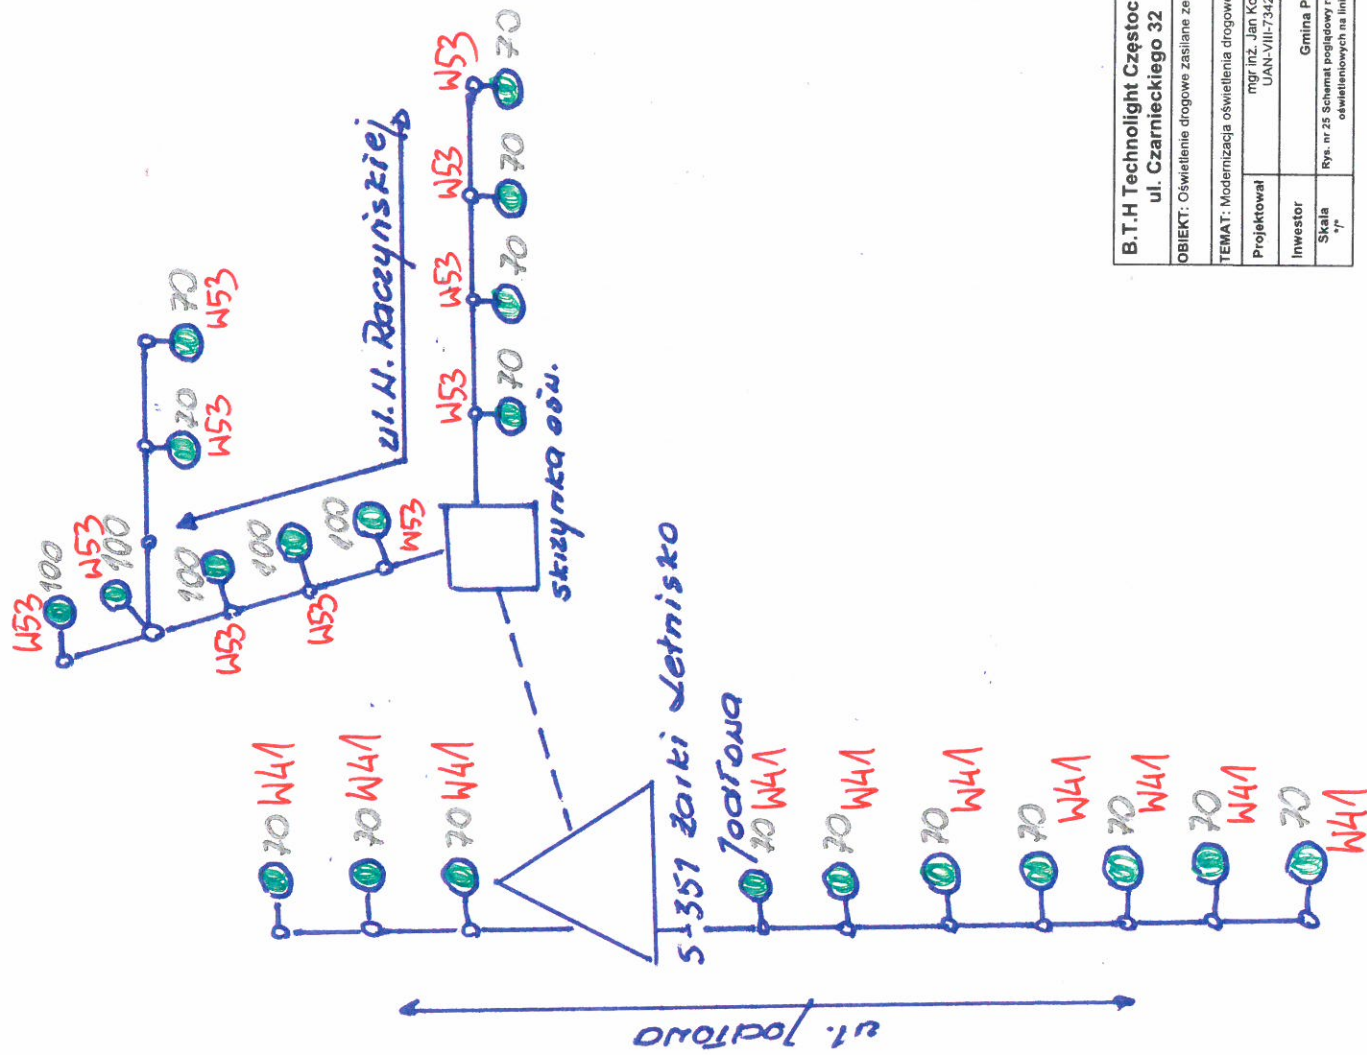

B.T.H Technolight Częstochwa ul. Czarnieckiego 32		Technolight
OBIEKT: Oświetlenie drogowe zasilane ze stacji transformatorowej		
TEMAT: Modernizacja oświetlenia drogowego LED na terenie gminy Poraj		
Projektował	mgr inż. Jan Kozłowski UAN-VIII-7342/156/94	
Inwestor	Gmina Poraj	
Skala	Rys. nr 25 Schemat poglądowy rozmieszczenia opraw oświetleniowych na linii napowietrznej mN	
	24	07.2018r.

ul. Cicha

ul. Górnicza

ul. Kiońska

ul. Kosztolna

ul. Mała

ul. Poprzeczna














B. T. H Technolight Częstochowa ul. Czarnieckiego 32		Technolight	
OBIEKT: Oświetlenie drogowe zasilanie ze stacji transformatorowej			
TEMAT: Modernizacja oświetlenia drogowego LED na terenie gminy Poraj			
Projektował mgr inż. Jan Kostrzowski UAN-VII/7342/156/94		28	
Inwestor		Gmina Poraj	
Skala 1:100		Schemat poglądowy rozmieszczenia opraw oświetleniowych na linii rozpoznawczej N	
		07.2018r.	






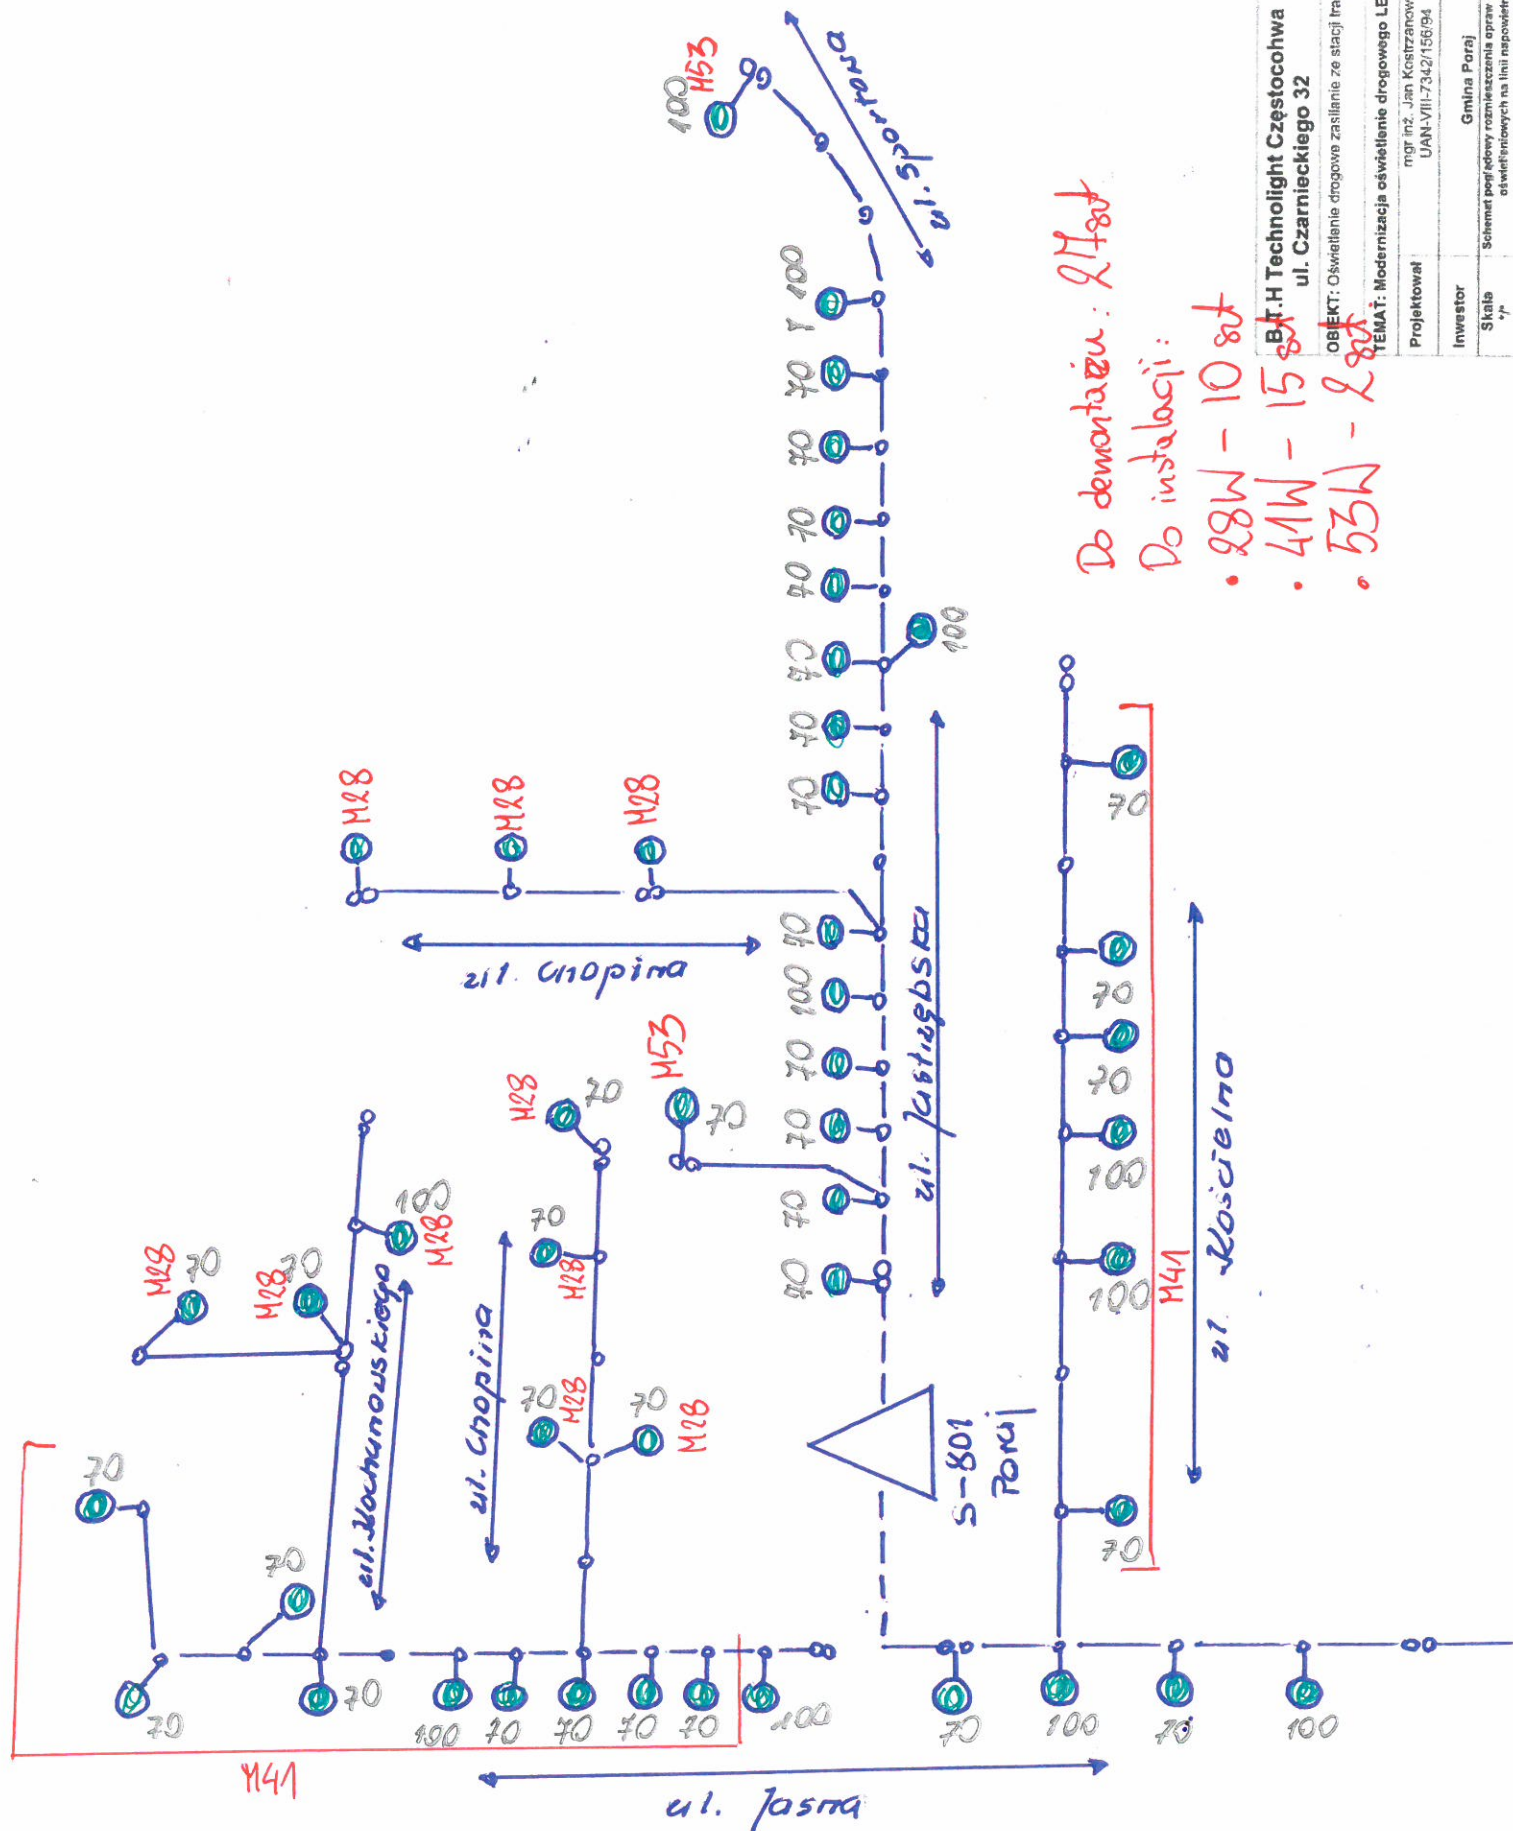


Do demontażu: 24 szt  
 Do instalacji:  
 • 28W - 10 szt  
 • 41W - 15 szt  
 • 53W - 2 szt

Technolight	B.H. Technolight Częstochwa ul. Czarnieckiego 32
mgr inż. Jan Kosiński UAN-VIII-7342/156/94	Gmina Poraj
OBIEKT: Oświetlenie drogowe zasilanie ze stacji transformatorowej	07.2018r.
TEMAT: Modernizacja oświetlenia drogowego LED na terenie gminy Poraj	30
Projektował	Inwestor

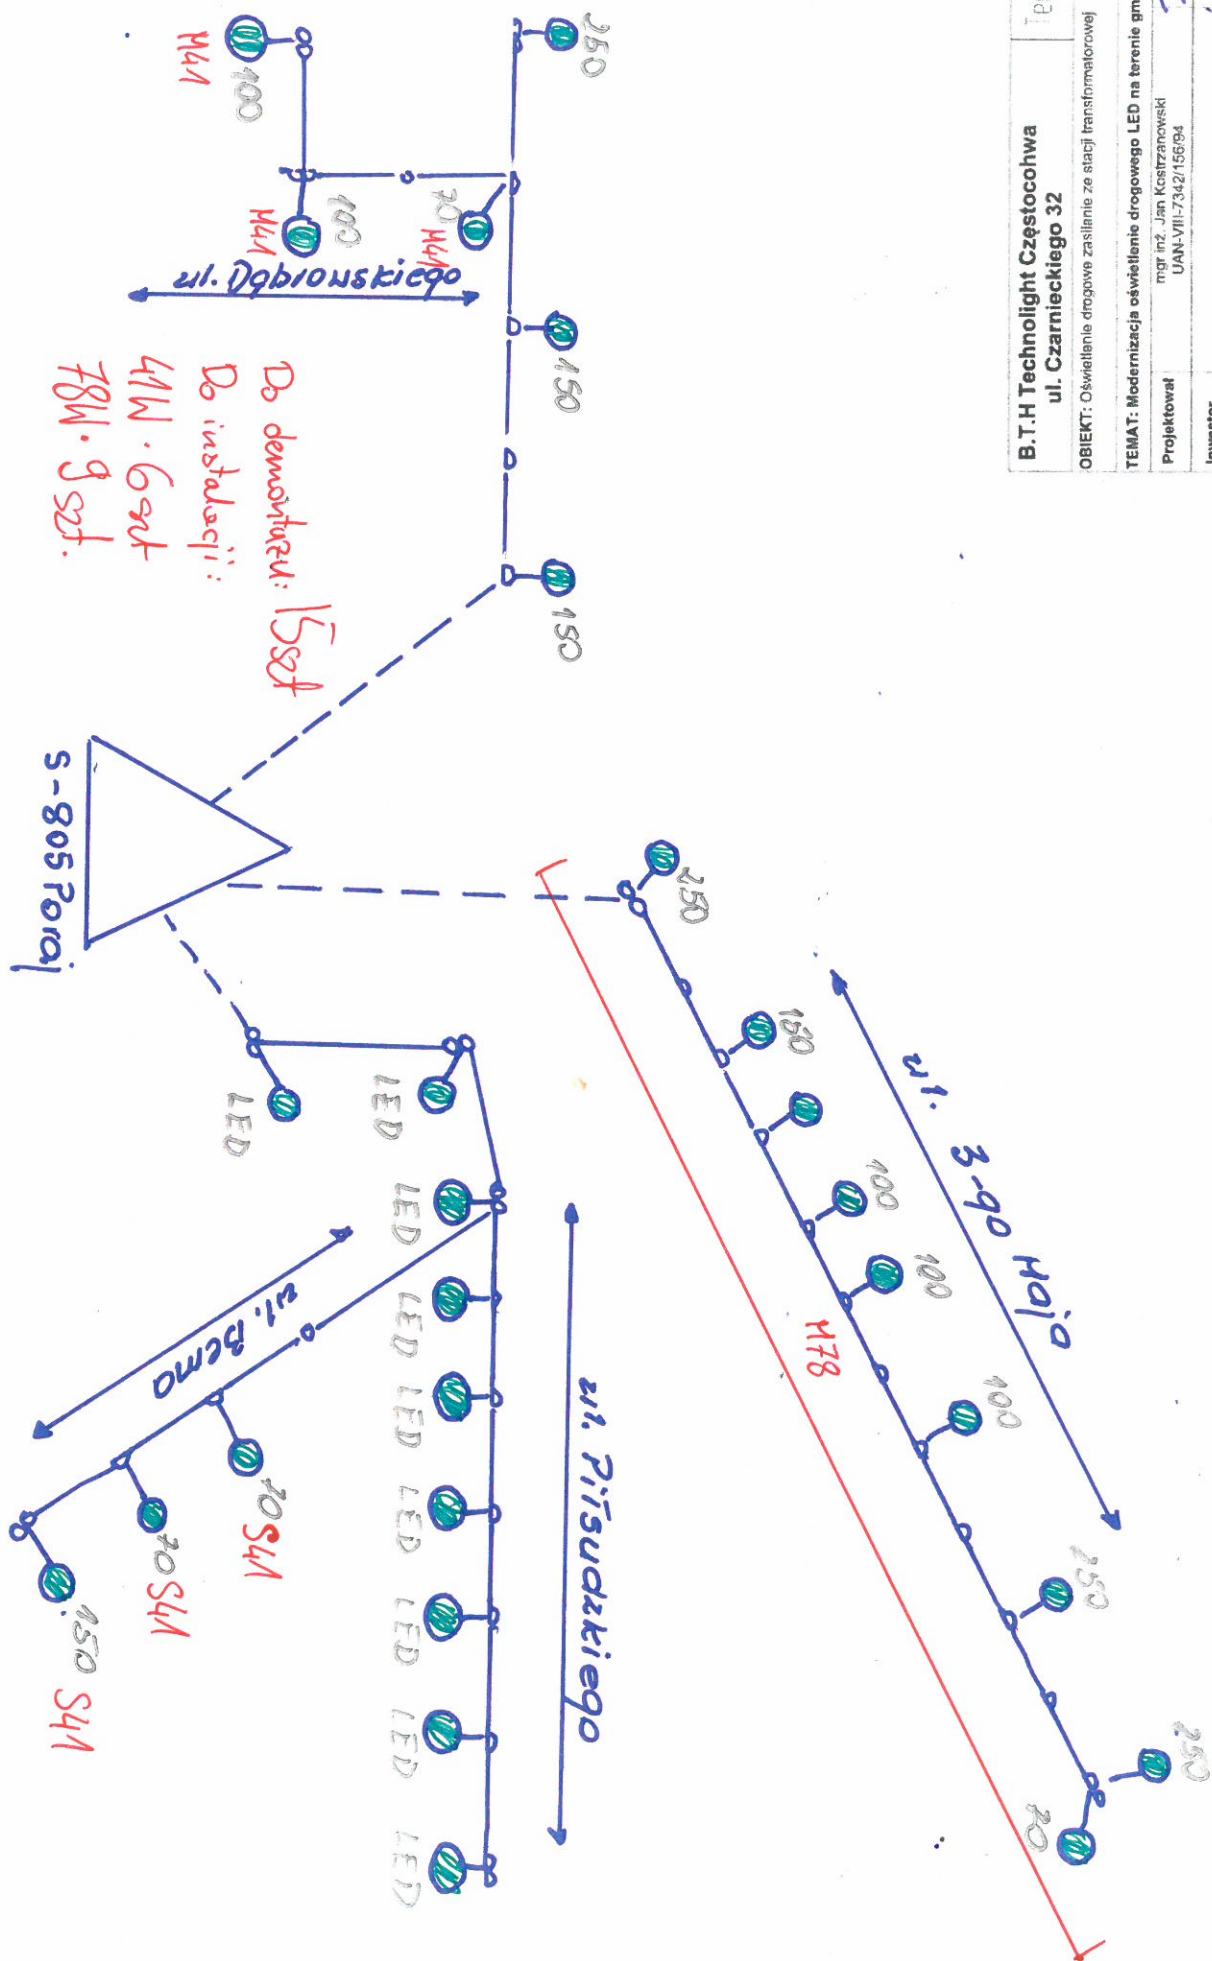

Technolight	B.T.H Technolight Częstochwa ul. Czarnieckiego 32
OBIEKT: Oświetlenie drogowe zasilanie ze stacji transformatorowej	TEMA: Modernizacja oświetlenia drogowego LED na terenie gminy Poraj
Projektował	mgr inż. Jan Kosztarowski UAN-VIII-7342/156/94
Inwestor	Gmina Poraj
Skala 1:1	Schemat poglądowy rozmieszczenia opraw oświetleniowych na linii napowietrznej -M
07.2018r.	31

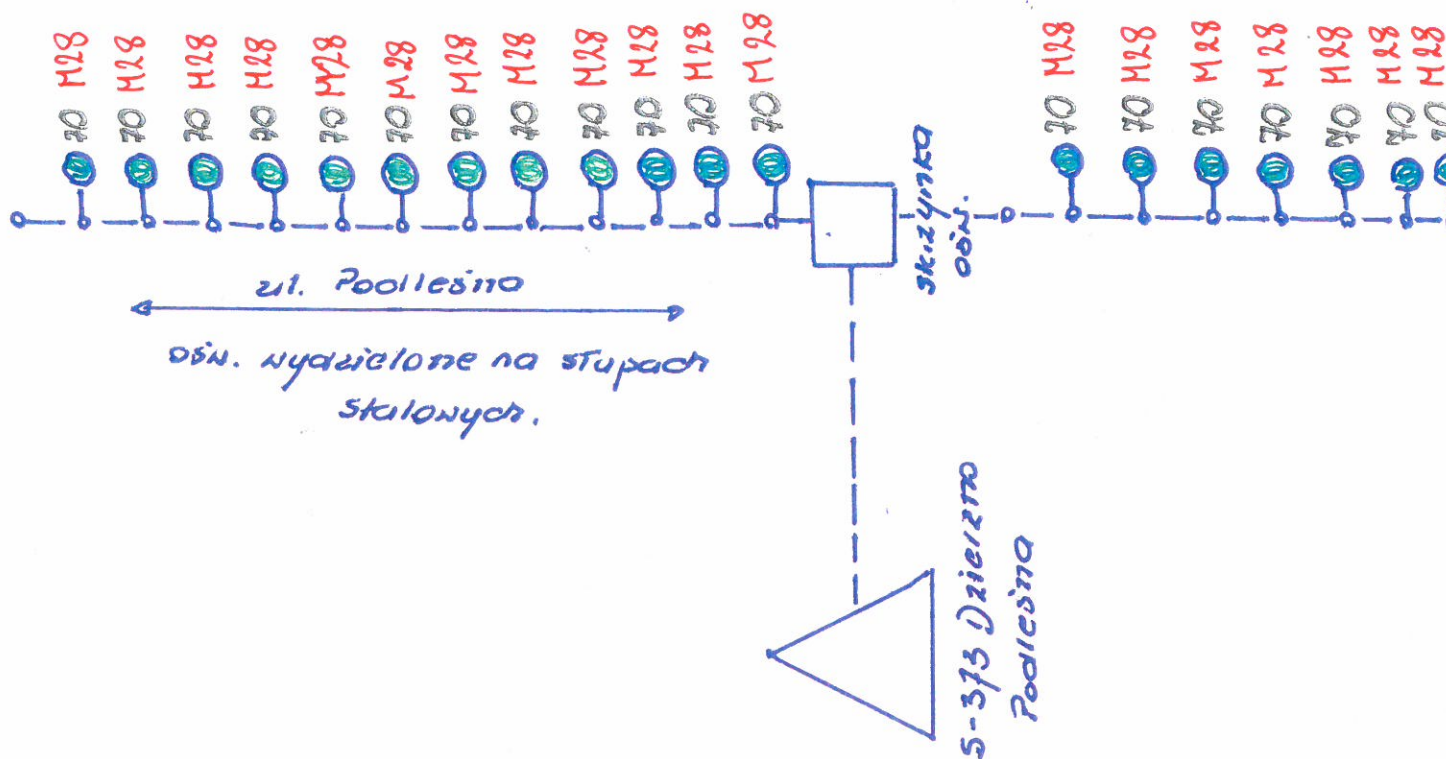

Do demontażu: 19 szt.

Do instalacji LED:

• 28W - 19 szt.

B.T.H Technolight Częstochwa ul. Czarnieckiego 32		Technolight
OBIEKT: Oświetlenie drogowe zasilane ze stacji transformatorowej		
TEMAT: Modernizacja oświetlenia drogowego LED na terenie gminy Poraj		
Projektował	mgr inż. Jan Kozłowski UAN-VIII-7342/156/04	
Inwestor	Gmina Poraj	
Skala	Rys. nr 25 Schemat poglądowy rozmieszczenia opraw oświetleniowych na linii napowietrznej oN	
1/1	39	07.2018r.